

- LEGENDA SIMBOLOGIA INFRASTRUTTURE:**
- Trincea
 - Trincea Pregiata
 - Trincea Sterrato
 - Microtrincea
 - No Dig
 - Rete Interrata ED
 - Rete Aerea ED
 - Rete Interrata Altri Operatori
 - Rete Aerea Altri Operatori
 - Rete Interrata Illuminazione Pubblica
 - Rete Aerea Illuminazione Pubblica
 - Canala VTR/FeZn staffata
 - Rete Infratel Esistente Interrata
 - Pozzetto 76x40
 - Pozzetto 45x45
 - Pozzetto 90x70
 - Pozzetto 125x80
 - Pozzetto 40x15
 - ROE aereo
 - ROE diramatore aereo
 - ROE interrato (permessato come 90x70)
 - ROE diramatore interrato (permessato come pozzetto 40x15)
 - CNO
 - ROE a colonna
 - Armadio stradale CAB8
 - Armadio stradale CAB4
 - Armadio stradale CABSF
 - Giunto Comunale = pozzetto 125x80
 - Pac Pal
 - Centrali Telecom
 - BTS
 - Armadio Telecom
 - Nuova Palifica
 - Rete Aerea nuova in facciata
 - Palo nuova posa
 - Palo esistente

--- CONFINE COMUNALE



Invratel Italia SpA

**REALIZZAZIONE, POSA IN OPERA E SERVIZIO DI MANUTENZIONE
DI IMPIANTI IN FIBRA OTTICA**

CONCEDENTE



Invratel Italia SpA
VIALE AMERICA 201 - 00144 - ROMA

COMMITTENTE





REGIONAL MANAGER CLUSTER C&D
REGIONE VENETO
ALBERTO SPERANDIO



ISTANZA DI AUTORIZZAZIONE

| | | | |
|---------------------------------------|------------|-----------------------|-----------------|
| PLANIMETRIA GENERALE | | DATA | EG |
| COMUNE DI PIEVE DEL GRAPPA | | VERIFICATO | |
| FRAZIONE DI PADERNO DEL GRAPPA | | APPROVATO | |
| ACCORDAMENTI | | DATA | Codice Progetto |
| REVISIONE | DATA | SCALA | Vei4PadernoGr |
| 1.1 | 15/01/2022 | 1:5.000 | TAVOLA |
| 1.2 | 03/05/2021 | NOME FILE | 01 |
| 1.3 | 17/02/2022 | PADERNO_D_G-PL-13-ASB | |

KEYPLAN

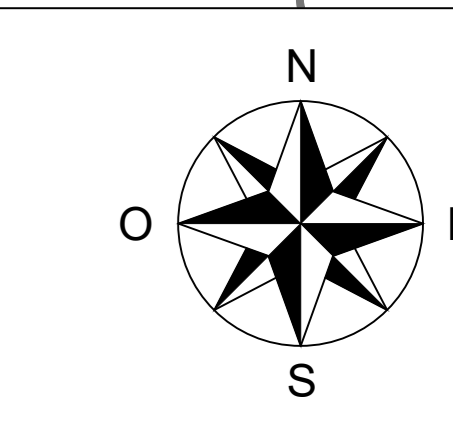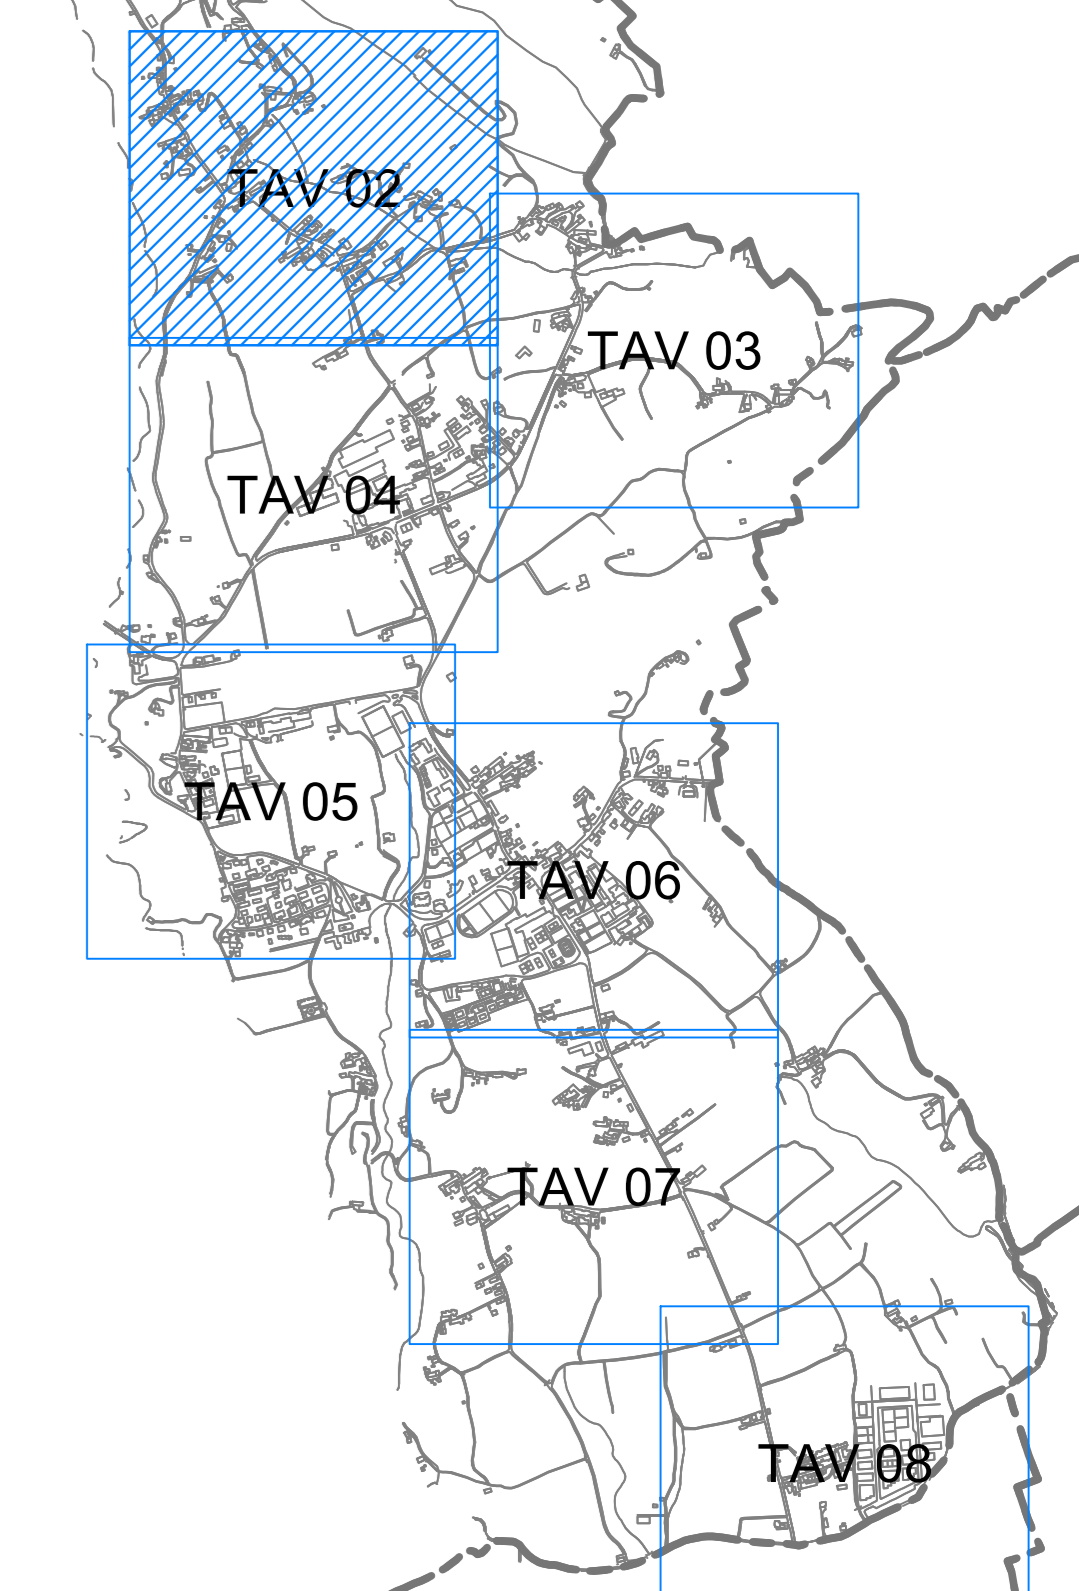

- LEGENDA SIMBOLOGIA INFRASTRUTTURE:**
- Trincea
 - Trincea Pregiata
 - Trincea Sterrato
 - Microtrincea
 - No Dig
 - Rete Interrata ED
 - Rete Aerea ED
 - Rete Interrata Altri Operatori
 - Rete Aerea Altri Operatori
 - Rete Interrata Illuminazione Pubblica
 - Rete Aerea Illuminazione Pubblica
 - Canala VTR/FeZn staffata
 - Rete Infratel Esistente Interrata
 - Pozzetto 76x40
 - Pozzetto 90x70
 - Pozzetto 40x15
 - ROE diramatore aereo
 - ROE interrato (permessato come 90x70)
 - ROE diramatore interrato (permessato come pozzetto 40x15)
 - CNO
 - Armadio stradale CAB8
 - Armadio stradale CABS4
 - Armadio stradale CABSF
 - Giunto Comunale = pozzetto 125x80
 - Pac Pal
 - Centrali Telecom
 - BTS
 - Armadio Telecom
 - Nuova Palifica
 - Rete Aerea nuova in facciata
 - Palo nuova posa
 - Palo esistente

--- CONFINE COMUNALE



STATO REALIZZATO E AUTORIZZATO CON AUTORIZZAZIONE 9163 del 02/02/2020 - ARMADIO TECNICO 'GZZ1_CN05' - VIA BOSCHI



STATO REALIZZATO E AUTORIZZATO CON AUTORIZZAZIONE 9163 del 02/02/2020 - ARMADIO TECNICO 'GZZ1_CN04' - PIAZZA FIETTA

INVITALIA
Infratel Italia SpA

REALIZZAZIONE, POSA IN OPERA E SERVIZIO DI MANUTENZIONE
DI IMPIANTI IN FIBRA OTTICA

CONCEDENTE
INVITALIA
Infratel Italia SpA
VIALE AMERICA 201 - 00144 - ROMA




COMMITTENTE
open fiber
REGIONAL MANAGER CLUSTER C&D
REGIONE VENETO
ALBERTO SPERANDIO

PROGETTISTA
ITALTEL

ISTANZA DI AUTORIZZAZIONE

| | | | |
|--------------------------------|------------|---------------------------------------------------------------------------------------|------------------|
| ELENCO | | DATA | EG |
| PLANIMETRIA DI DETTAGLIO | | REDAZIONE | |
| COMUNE DI PIEVE DEL GRAPPA | | VERIFICATO | |
| FRAZIONE DI PADERNO DEL GRAPPA | | APPROVATO | |
| REVISIONE | | DATA | CODICE PROGETTO |
| 1.1 | 15/01/2022 | PRATICA NEL PROT. 000480 DEL 09/01/2022 - AUTORIZZAZIONE VS PROT. 9163 DEL 02/02/2020 | VeI4PadernoDelGr |
| 1.2 | 03/02/2021 | PRATICA NEL PROT. 012691 DEL 21/02/2021 - AUTORIZZAZIONE VS PROT. 1416 DEL 18/12/2019 | TAVOLA |
| 1.3 | 17/02/2022 | AS BUILT | 02 |

SCALA 1:1.000
NOME FILE PADERNO_D_G-PL-13-ASB

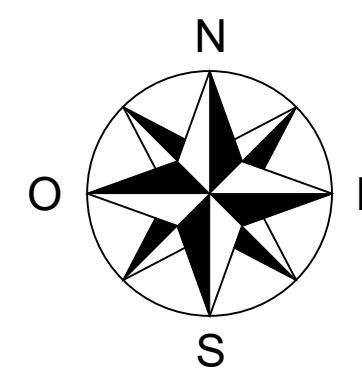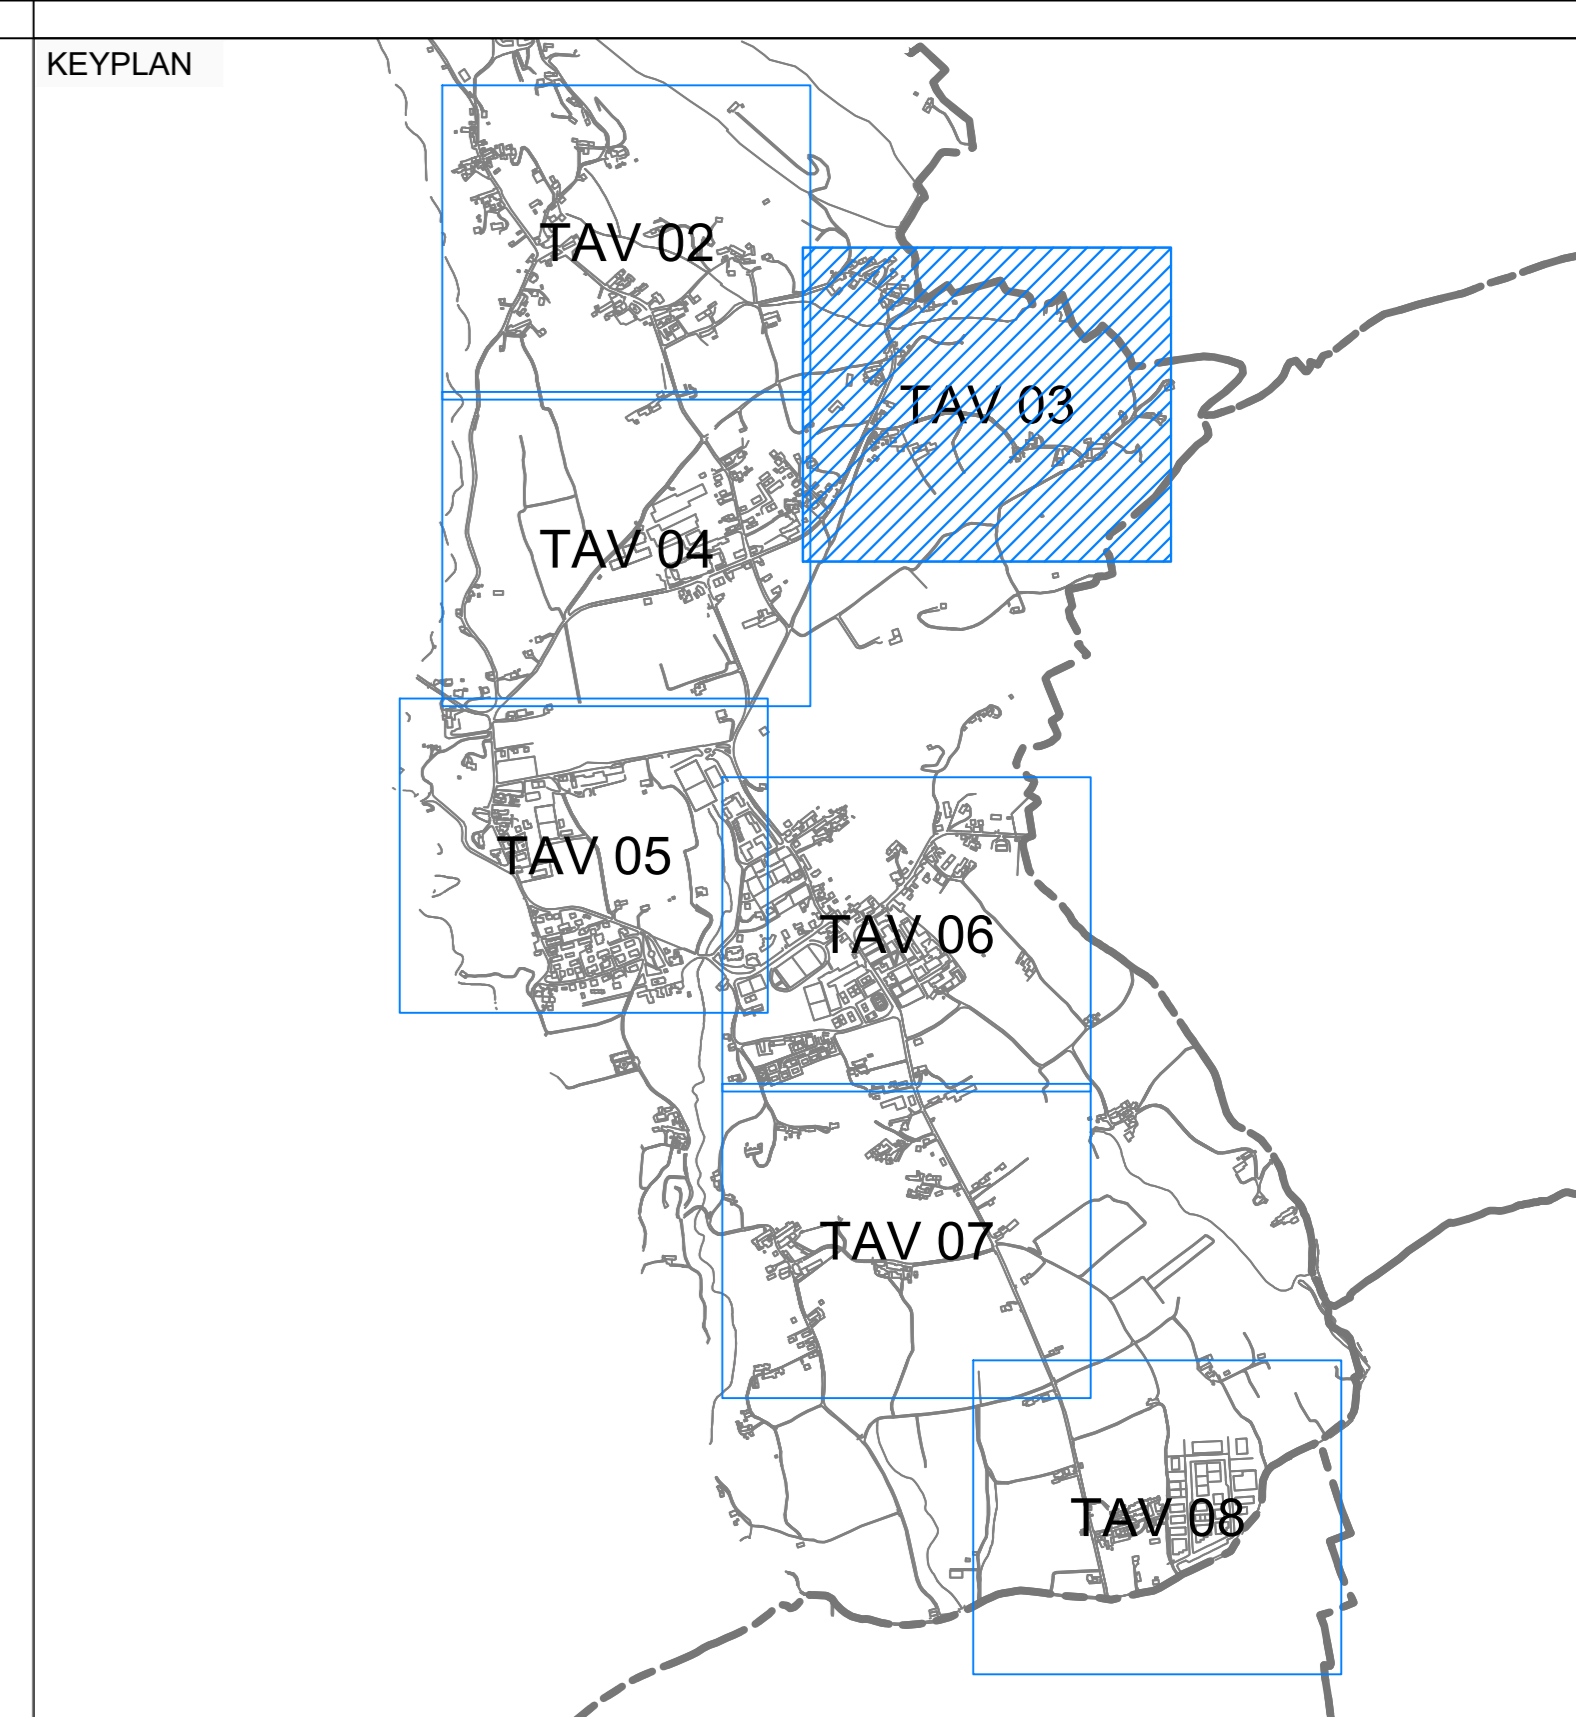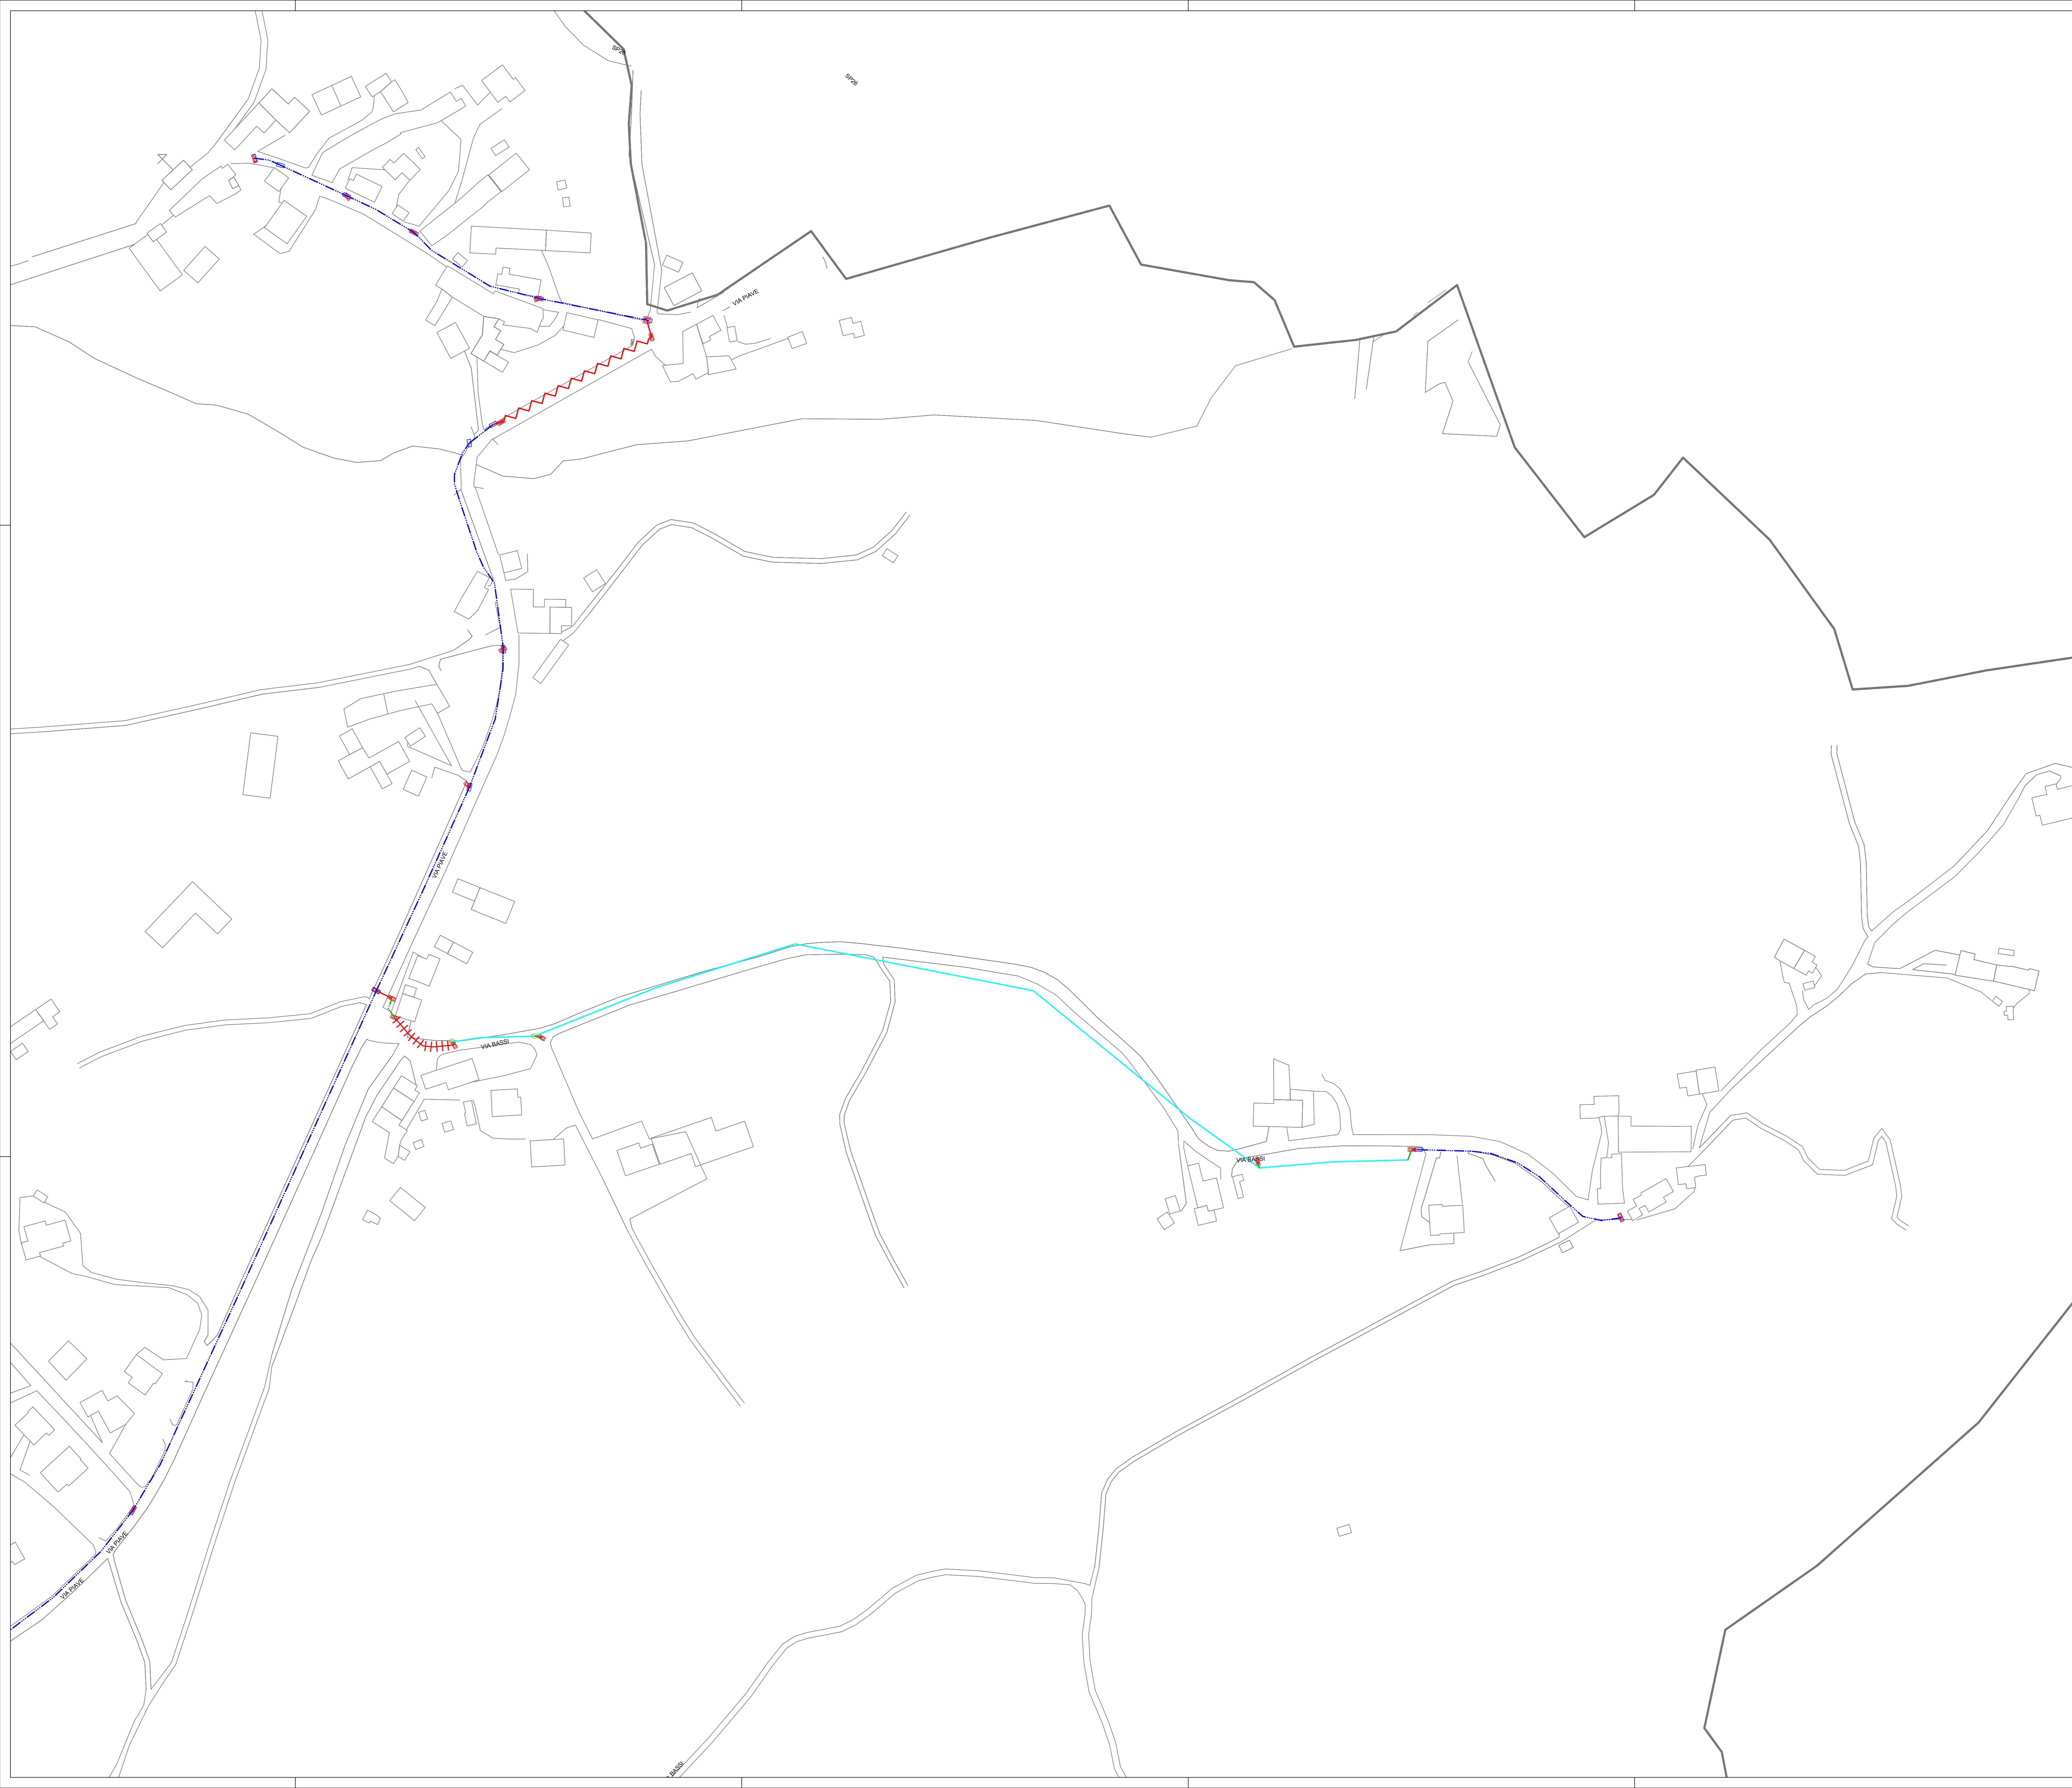

- LEGENDA SIMBOLOGIA INFRASTRUTTURE:**
- Trincea
 - Trincea Pregiata
 - Trincea Sterrata
 - Minitrincea
 - Microtrincea
 - No Dig
 - Rete Interrata ED
 - Rete Aerea ED
 - Rete Interrata Altri Operatori
 - Rete Aerea Altri Operatori
 - Rete Interrata Illuminazione Pubblica
 - Rete Aerea Illuminazione Pubblica
 - Canala VTR/FeZn staffata
 - Rete Infratel Esistente Interrata
 - Pozzetto 76x40
 - Pozzetto 90x70
 - Pozzetto 40x15
 - Pozzetto 45x45
 - Pozzetto 125x80
 - ROE aereo
 - ROE diramatore aereo
 - ROE interrato (permessato come 90x70)
 - ROE diramatore interrato (permessato come pozzetto 40x15)
 - CNO
 - ROE a colonna
 - Armadio stradale CAB8
 - Armadio stradale CAB4
 - Armadio stradale CABSF
 - Giunto Comunale = pozzetto 125x80
 - Pac Pal
 - Centrali Telecom
 - BTS
 - Armadio Telecom
 - Nuova Palifica
 - Rete Aerea nuova in facciata
 - Palo nuova posa
 - Palo esistente

--- CONFINE COMUNALE



REALIZZAZIONE, POSA IN OPERA E SERVIZIO DI MANUTENZIONE
DI IMPIANTI IN FIBRA OTTICA





ISTANZA DI AUTORIZZAZIONE

| | | | |
|---|-------------------------------|---|-----------------------------------------------|
| <p>ELABORATO</p> <p>PLANIMETRIA DI DETTAGLIO</p> <p>COMUNE DI PIEVE DEL GRAPPA</p> <p>FRAZIONE DI PADERNO DEL GRAPPA</p> | | <p>DATA</p> <p>17/02/2022</p> | <p>EG</p> |
| <p>REVISIONE</p> <p>1.1</p> | <p>DATA</p> <p>15/01/2022</p> | <p>ACCORREMENTI</p> <p>PRATICA NEL PROT. 000480 DEL 26/01/2022 - AUTORIZZAZIONE VS PROT. 9180 DEL 02/01/2022</p> | <p>SCALA</p> <p>1:1.000</p> |
| <p>1.2</p> | <p>03/02/2021</p> | <p>PRATICA NEL PROT. 012691 DEL 21/02/2021 - AUTORIZZAZIONE VS PROT. 14410 DEL 18/12/2020</p> | <p>NOME FILE</p> <p>PADERNO_D_G-PL-13-ASB</p> |
| <p>1.3</p> | <p>17/02/2022</p> | <p>AS BUILT</p> | <p>TAVOLA</p> <p>03</p> |



STATO REALIZZATO SPOSTATO RISPETTO AUTORIZZAZIONE 9163 del 02/02/2020 - ARMADIO TECNICO "G221_CNO2" - VIA MONTE GRAPPA

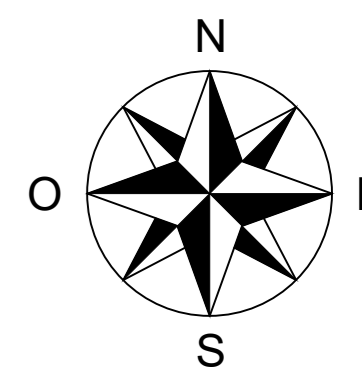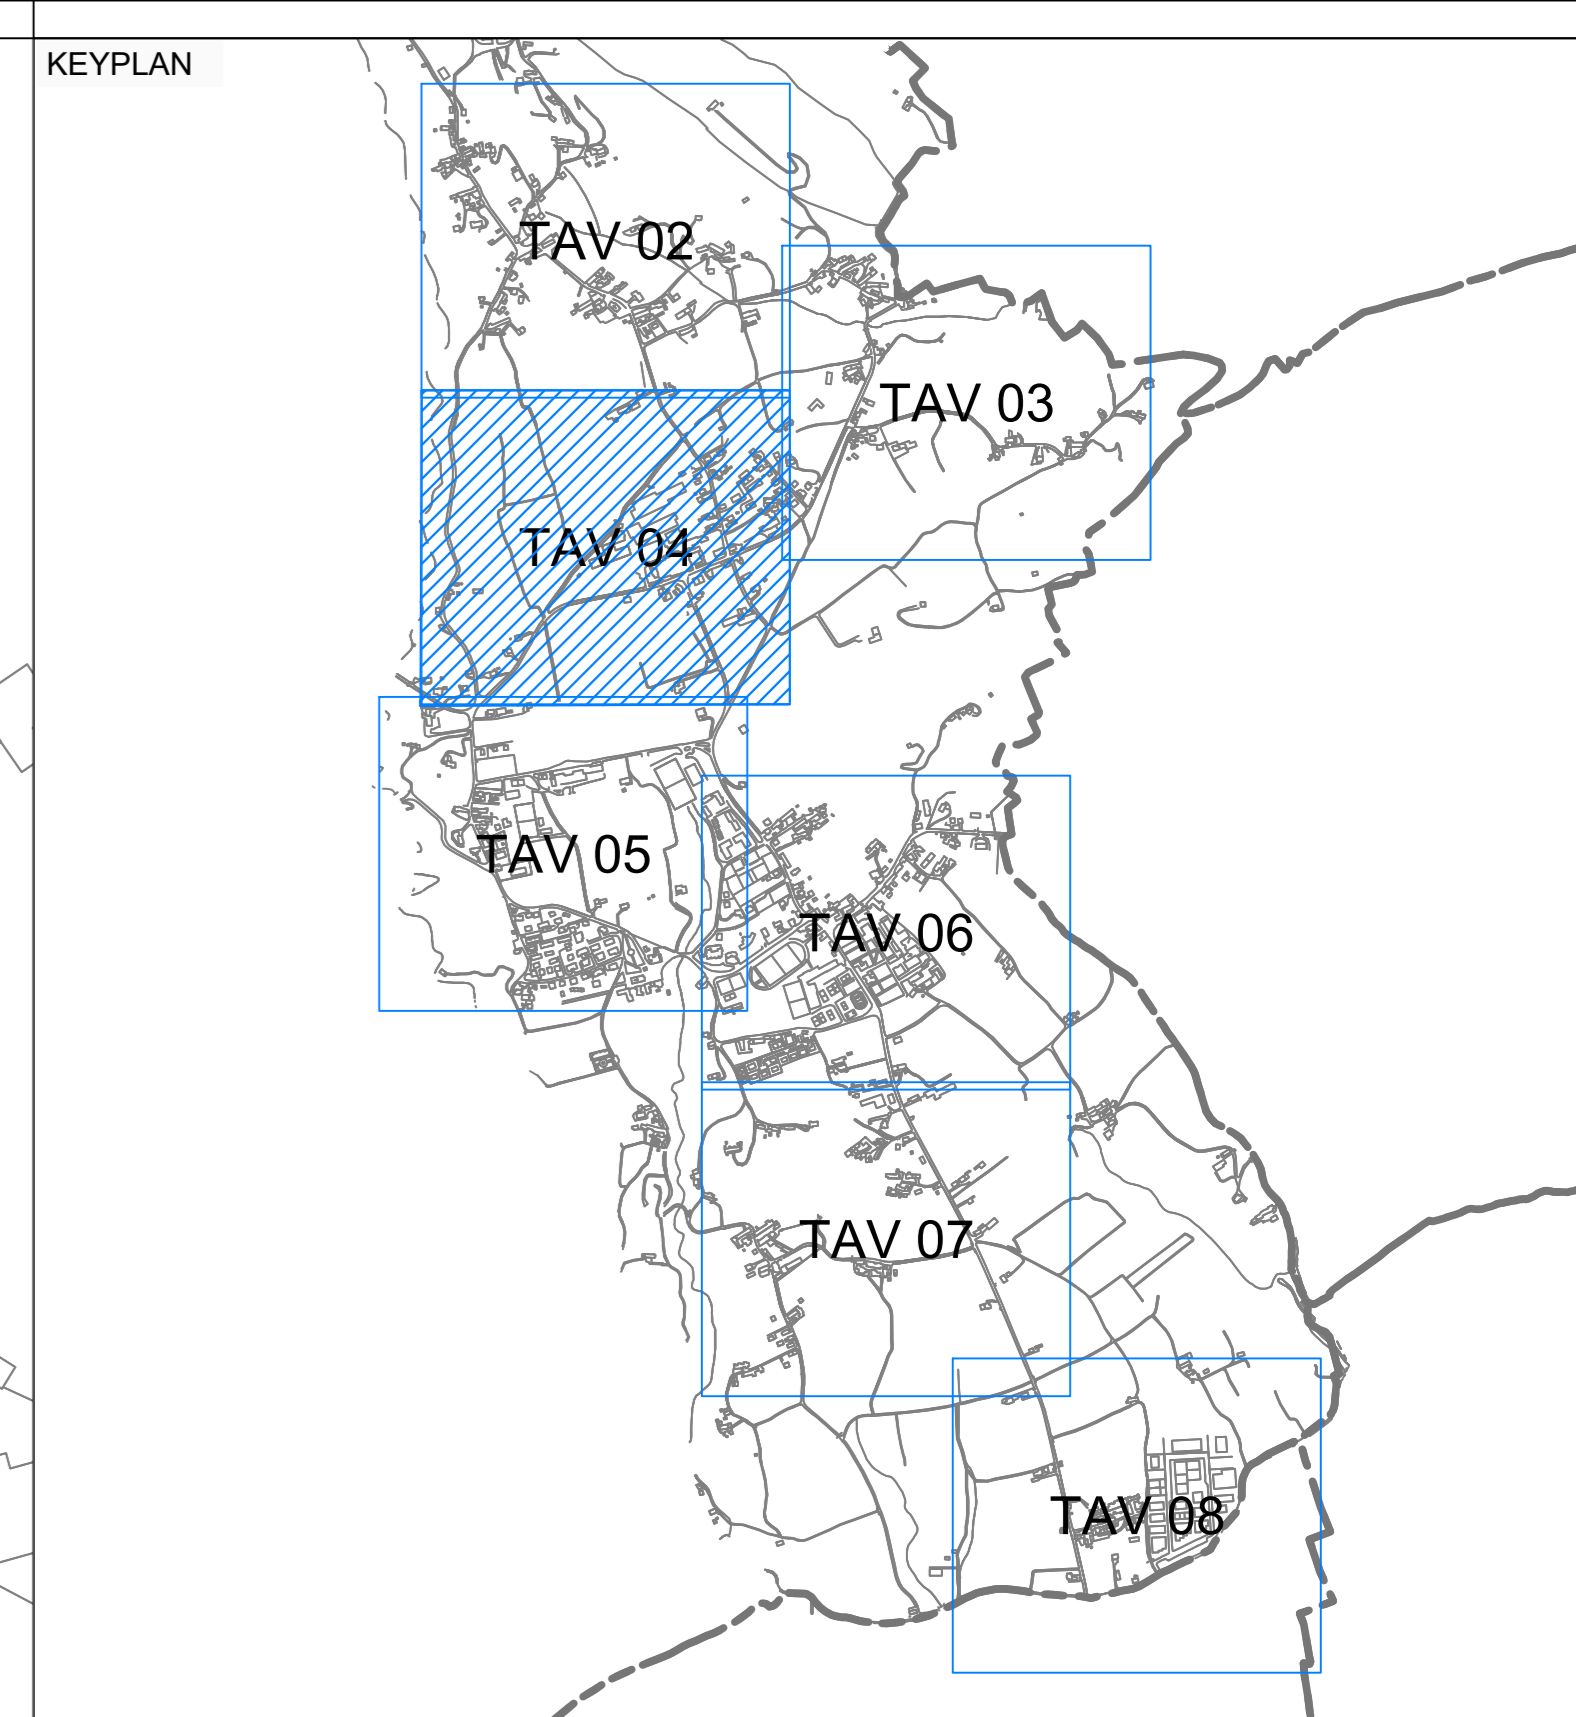

- LEGENDA SIMBOLOGIA INFRASTRUTTURE:**
- Trincea
 - Trincea Pregiata
 - Trincea Sterrato
 - Microtrincea
 - Microtrincea
 - No Dig
 - Rete Interrata ED
 - Rete Aerea ED
 - Rete Interrata Altri Operatori
 - Rete Aerea Altri Operatori
 - Rete Interrata Illuminazione Pubblica
 - Rete Aerea Illuminazione Pubblica
 - Canala VTR/FeZn staffata
 - Rete Infratel Esistente Interrata
 - Pozzetto 76x40
 - Pozzetto 45x45
 - Pozzetto 90x70
 - Pozzetto 125x80
 - Pozzetto 40x15
 - ROE aereo
 - ROE diramatore aereo
 - ROE interrato (permessato come 90x70)
 - ROE diramatore interrato (permessato come pozzetto 40x15)
 - CNO
 - ROE a colonnina
 - Armadio stradale CAB8
 - Armadio stradale CABS4
 - Armadio stradale CABS4F
 - Giunto Comunale = pozzetto 125x80
 - Pac Pal
 - Centrali Telecom
 - BTS
 - Armadio Telecom
 - Nuova Palifica
 - Rete Aerea nuova in facciata
 - Palo nuova posa
 - Palo esistente

--- CONFINE COMUNALE

INVITALIA
Infratel Italia SpA

REALIZZAZIONE, POSA IN OPERA E SERVIZIO DI MANUTENZIONE
DI IMPIANTI IN FIBRA OTTICA

CONCEDENTE
INVITALIA
Infratel Italia SpA
VIALE AMERICA 201 - 00144 - ROMA



COMMITTENTE
open fiber
REGIONAL MANAGER CLUSTER C&D
REGIONE VENETO
ALBERTO SPERANDIO

PROGETTISTA
ITALTEL

ISTANZA DI AUTORIZZAZIONE

| | | | |
|---|--------------------|---|-------------------------------------|
| PLANIMETRIA DI DETTAGLIO COMUNE DI PIEVE DEL GRAPPA FRAZIONE DI PADERNO DEL GRAPPA | | DATA 17/02/2022 | CODICE PROGETTO VeI4PadermodelGr |
| REVISIONE 1.1 03/02/2021 | DATA 17/02/2022 | ACCORDAMENTI PRATICA N. PROT. 000480 DEL 09/01/2021 - AUTORIZZAZIONE VS PROT. 9163 DEL 02/02/2020 | SCALA 1:1.000 |
| 1.2 03/02/2021 | 17/02/2022 | PRATICA N. PROT. 012691 DEL 15/02/2021 - AUTORIZZAZIONE VS PROT. 14416 DEL 18/03/2021 | NOME FILE PADERNO_D_G-PL-13-ASB |
| 1.3 17/02/2022 | 17/02/2022 | AS BUILT | TAVOLA 04 |

KEYPLAN

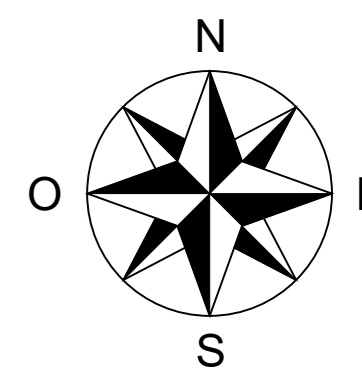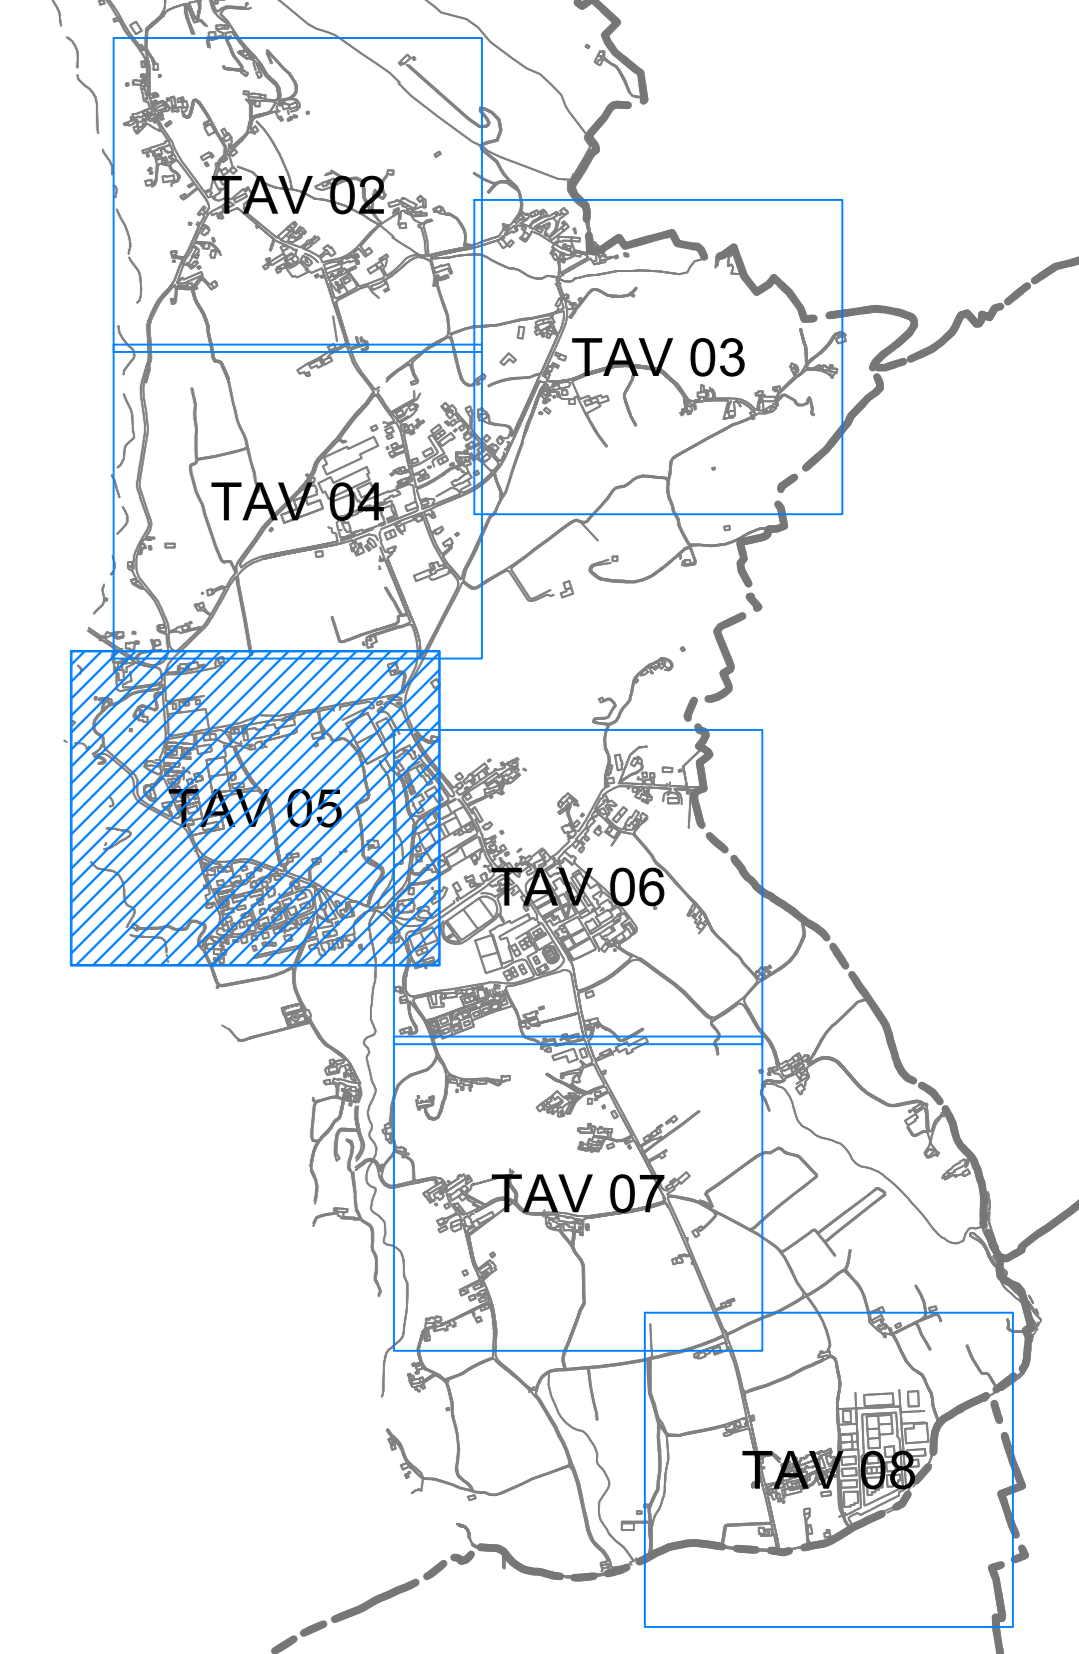

STATO REALIZZATO E AUTORIZZATO CON AUTORIZZAZIONE 9163 del 02/02/2020 - ARMADIO TECNICO "G221_CNO3" - VIA GENERALE GIARDINO



STATO REALIZZATO E AUTORIZZATO CON AUTORIZZAZIONE 9163 del 02/02/2020 - ARMADIO TECNICO "G221_CNO3" - VIA GENERALE GIARDINO

LEGENDA SIMBOLOGIA INFRASTRUTTURE:

- Trincea
- Trincea Pregiata
- Trincea Sterrata
- Mitrincea
- Microtrincea
- No Dig
- Rete Interrata ED
- Rete Aerea ED
- Rete Interrata Altri Operatori
- Rete Aerea Altri Operatori
- Rete Interrata Illuminazione Pubblica
- Rete Aerea Illuminazione Pubblica
- Canale VTR/FeZn staffata
- Rete Infratel Esistente Interrata
- Pozzetto 76x40
- Pozzetto 90x70
- Pozzetto 40x15
- Pozzetto 45x45
- Pozzetto 125x80
- ROE aereo
- ROE diramatore aereo
- ROE interrato (permessato come 90x70)
- ROE diramatore interrato (permessato come pozzetto 40x15)
- CNO
- ROE a colonna
- Armadio stradale CAB8
- Armadio stradale CABS4
- Armadio stradale CABS4
- Giunto Comunale = pozzetto 125x80
- Pac Pal
- Centrali Telecom
- BTS
- Armadio Telecom
- Nuova Palifica
- Rete Aerea nuova in facciata
- Palo nuova posa
- Palo esistente

--- CONFINE COMUNALE



REALIZZAZIONE, POSA IN OPERA E SERVIZIO DI MANUTENZIONE
DI IMPIANTI IN FIBRA OTTICA

CONCEDENTE
INVITALIA
Infratel Italia SpA
VIALE AMERICA 201 - 00144 - ROMA

COMMITTENTE
open fiber
REGIONAL MANAGER CLUSTER C&D
REGIONE VENETO
ALBERTO SPERANDIO



PROGETTISTA
ITALTEL

ISTANZA DI AUTORIZZAZIONE

| | | |
|----------------------------------------------------------------|-------------------|--------------------------------------------------------------|
| <p>PLANIMETRIA DI DETTAGLIO COMUNE DI PIEVE DEL GRAPPA</p> | | <p>EG</p> |
| <p>FRAZIONE DI PADERNO DEL GRAPPA</p> | | <p>DATA 17/02/2022 Codice Progetto Vei4PadernoGr</p> |
| <p>REVISIONE</p> | <p>DATA</p> | <p>SCALA 1:1.000</p> |
| <p>1.1</p> | <p>15/01/2022</p> | <p>NOME FILE PADERNO_D_G-PL-13-ASB</p> |
| <p>1.2</p> | <p>03/02/2021</p> | <p>TAVOLA 05</p> |
| <p>1.3</p> | <p>17/02/2022</p> | <p>AS BUILT</p> |



STATO REALIZZATO SPOSTATO RISPETTO AUTORIZZAZIONE 9163 del 02/02/2020 - ARMADIO TECNICO 'G221_CNO1' - VIA ALDO FANTINA

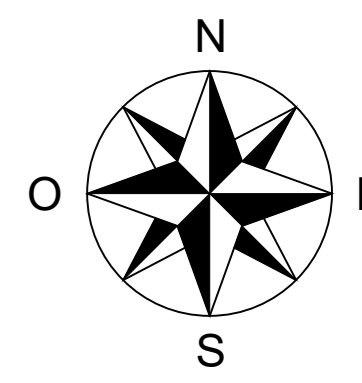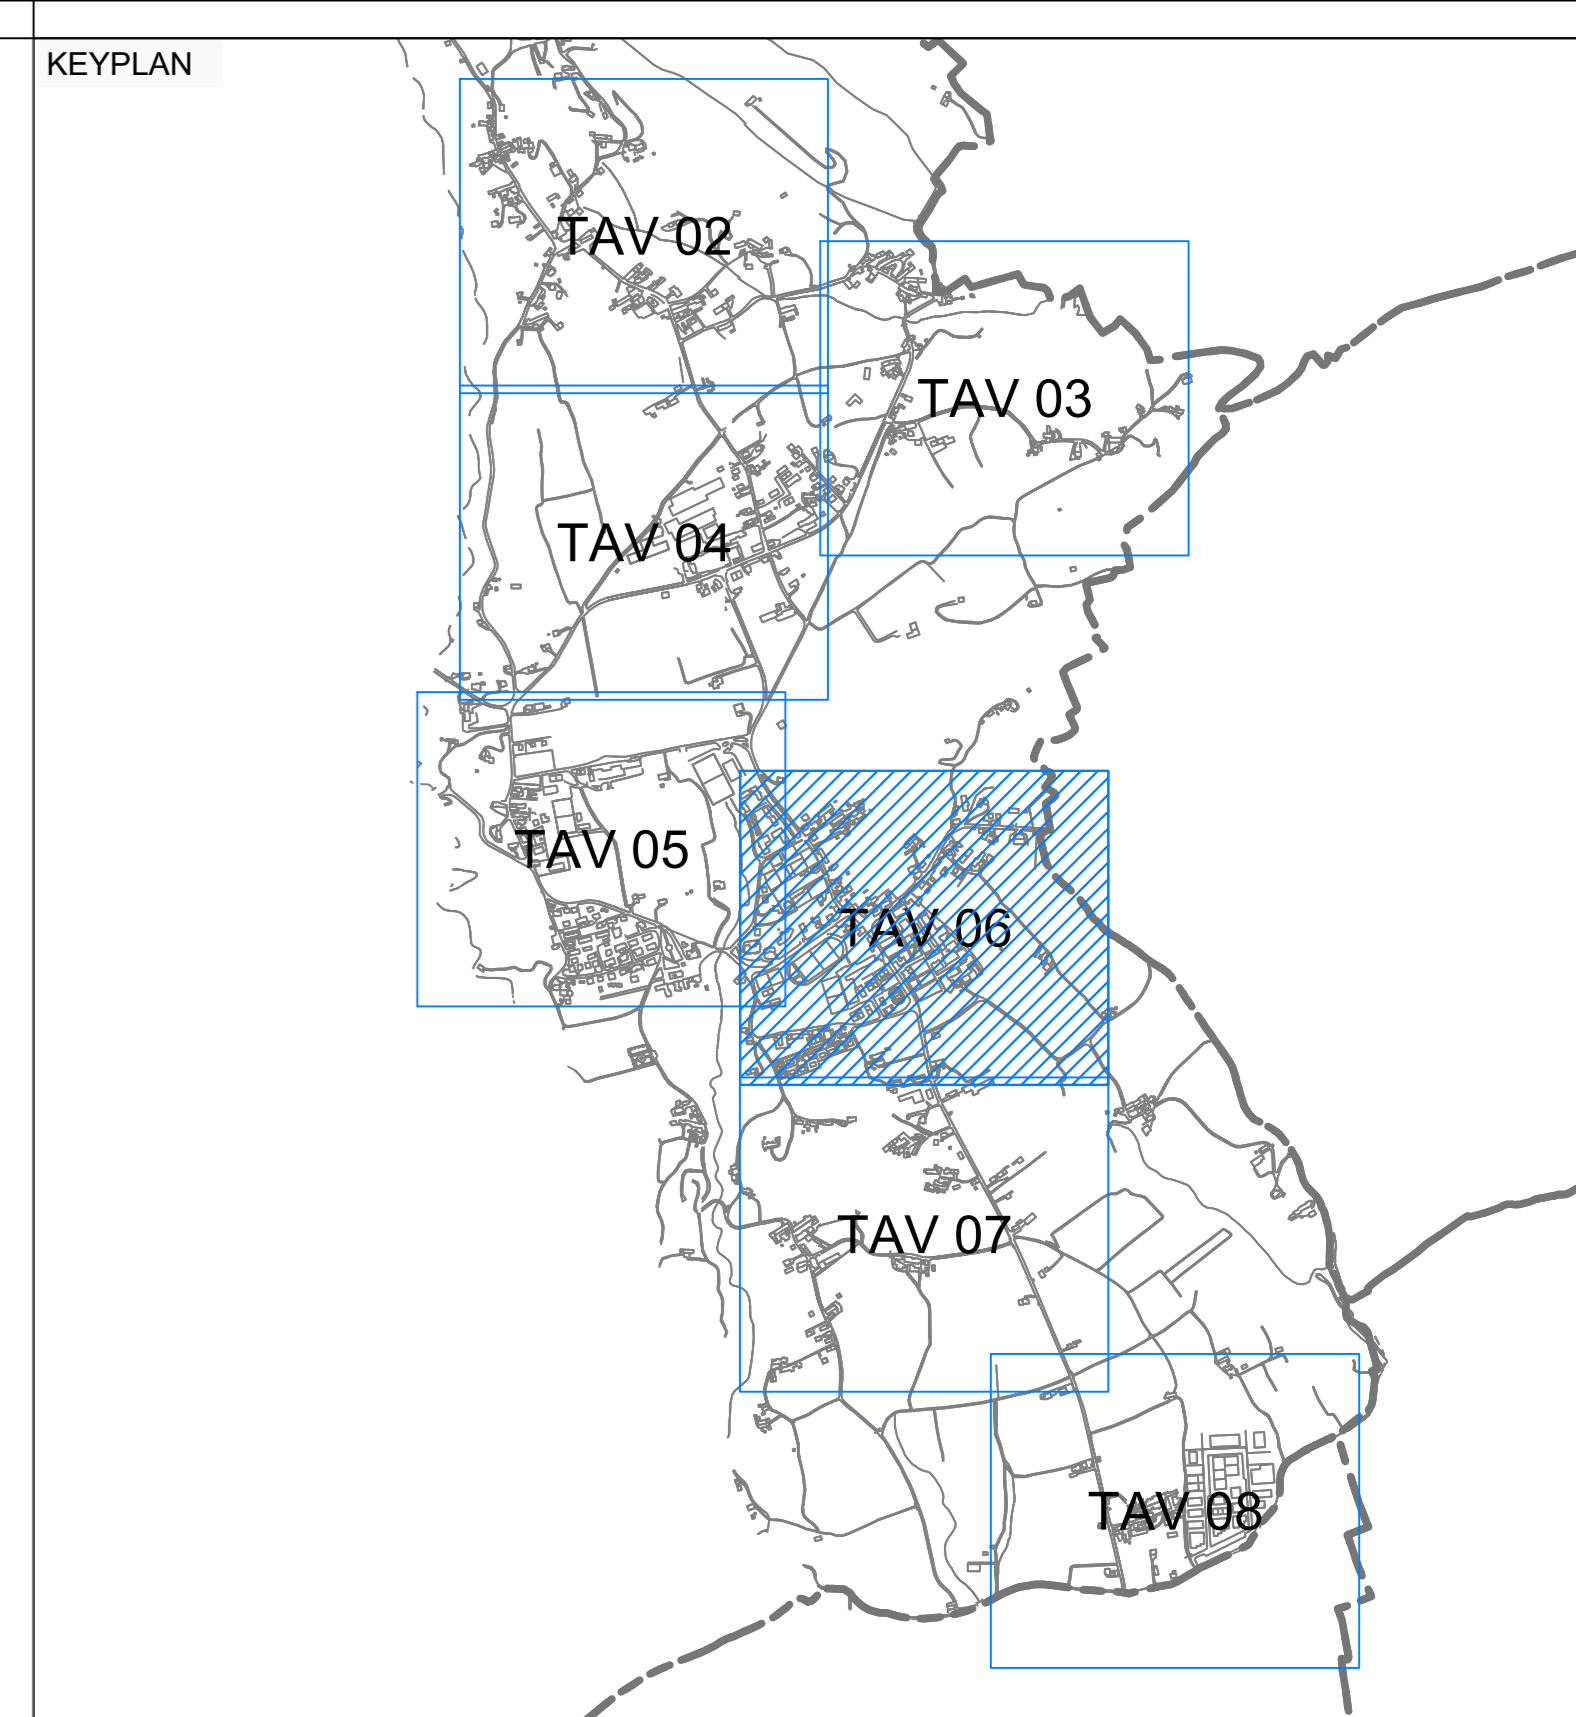

- LEGENDA SIMBOLOGIA INFRASTRUTTURE:**
- Trincea
 - Trincea Pregiata
 - Trincea Sterrato
 - Microtrincea
 - Microtrincea
 - No Dig
 - Rete Interrata ED
 - Rete Aerea ED
 - Rete Interrata Altri Operatori
 - Rete Aerea Altri Operatori
 - Rete Interrata Illuminazione Pubblica
 - Rete Aerea Illuminazione Pubblica
 - Canalea VTR/FeZn staffata
 - Rete Infratel Esistente Interrata
 - Pozzetto 76x40
 - Pozzetto 90x70
 - Pozzetto 40x15
 - ROE diramatore aereo
 - ROE interrato (permessato come 90x70)
 - ROE diramatore interrato (permessato come pozzetto 40x15)
 - CNO
 - Armadio stradale CAB8
 - Armadio stradale CAB54
 - Armadio stradale CABSF
 - Giunto Comunale = pozzetto 125x80
 - Pac Pal
 - Centrali Telecom
 - BTS
 - Armadio Telecom
 - Nuova Palifica
 - Rete Aerea nuova in facciata
 - Palo nuova posa
 - Palo esistente

--- CONFINE COMUNALE

INVITALIA
Infratel Italia SpA

**REALIZZAZIONE, POSA IN OPERA E SERVIZIO DI MANUTENZIONE
DI IMPIANTI IN FIBRA OTTICA**

CONCEDENTE
INVITALIA
Infratel Italia SpA
VIALE AMERICA 201 - 00144 - ROMA

COMMITTENTE
open fiber
REGIONAL MANAGER CLUSTER C&D
REGIONE VENETO
ALBERTO SPERANDIO

PROGETTISTA
ITALTEL

ISTANZA DI AUTORIZZAZIONE

| | | | |
|---|----------------------------------------------------------------------|---------------------------------------------------------------------------------------|---------------------------------------------------------------------------------------|
| <p style="text-align: center;">PLANIMETRIA DI DETTAGLIO COMUNE DI PIEVE DEL GRAPPA</p> <p style="text-align: center;">FRAZIONE DI PADERNO DEL GRAPPA</p> | | <p>DATA: 17/02/2022</p> <p>SCALA: 1:1.000</p> <p>NOME FILE: PADERNO_D_G-PL-13-ASB</p> | <p>DATA: 17/02/2022</p> <p>SCALA: 1:1.000</p> <p>NOME FILE: PADERNO_D_G-PL-13-ASB</p> |
| <p>REVISIONE</p> <p>1.1 15/01/2022 PRATICA NEL PROT. 000480 DEL 09/01/2021 - AUTORIZZAZIONE VS PROT. 9163 DEL 02/02/2020</p> <p>1.2 03/02/2021 PRATICA NEL PROT. 012691 DEL 15/02/2021 - AUTORIZZAZIONE VS PROT. 14416 DEL 18/12/2020</p> <p>1.3 17/02/2022 AS BUILT</p> | <p>EG</p> <p>Codice Progetto: VeI4PadermodelGr</p> <p>TAVOLA: 06</p> | | |

