

- LEGENDA SIMBOLOGIA INFRASTRUTTURE:**
- Trincea
  - Trincea Pregiata
  - Trincea Sterrato
  - Minitrincea
  - Microtrincea
  - No Dig
  - Rete Interrata ED
  - Rete Aerea ED
  - Rete Interrata Altri Operatori
  - Rete Aerea Altri Operatori
  - Rete Interrata Illuminazione Pubblica
  - Rete Aerea Illuminazione Pubblica
  - Canala VTR/FeZn staffata
  - Rete Infratel Esistente Interrata
  - Pozzetto 76x40
  - Pozzetto 45x45
  - Pozzetto 90x70
  - Pozzetto 125x80
  - Pozzetto 40x15
  - ROE aereo
  - ROE aereo
  - ROE diramatore aereo
  - ROE interrato (permessato come 90x70)
  - ROE diramatore interrato (permessato come pozzetto 40x15)
  - CNO
  - ROE a colonnina
  - Armadio stradale CAB8
  - Armadio stradale CABS4
  - Armadio stradale CABSF
  - Giunto Comunale = pozzetto 125x80
  - Pac Pal
  - Centrali Telecom
  - BTS
  - Armadio Telecom
  - Nuova Palifica
  - Rete Aerea nuova in facciata
  - Palo nuova posa
  - Palo esistente

--- CONFINE COMUNALE



REALIZZAZIONE, POSA IN OPERA E SERVIZIO DI MANUTENZIONE  
DI IMPIANTI IN FIBRA OTTICA

CONCEDENTE

Infratel Italia SpA  
VIALE AMERICA 201 - 00144 - ROMA

COMMITTENTE

REGIONAL MANAGER CLUSTER C&D  
REGIONE VENETO  
ALBERTO SPERANDIO



PROGETTISTA

Ing. Diego Da Ros

**ISTANZA DI AUTORIZZAZIONE**

<p>OGGETTO</p> <p><b>PLANIMETRIA GENERALE</b></p> <p><b>FRAZIONE DI CRESANO DEL GRAPPA</b></p>		<p>DATA</p> <p>20/02/2023</p>	<p>VS</p>
<p>REVISIONE</p> <p>1.0 31/10/2016 PRATICA PAV. 004745-004746 del 12/11/2016 - AUTORIZZATA PAV. 2008 del 20/02/2017</p> <p>1.1 20/02/2023 PRATICA AS BUILT</p> <p>1.2</p>		<p>SCALA</p> <p>1:5000</p>	<p>Codice Progetto</p> <p>Vei3CrespanodelG</p> <p>TAVOLA</p> <p>01</p>
<p>NOME FILE</p> <p>CRESANO_D_G-PL-1-458</p>			



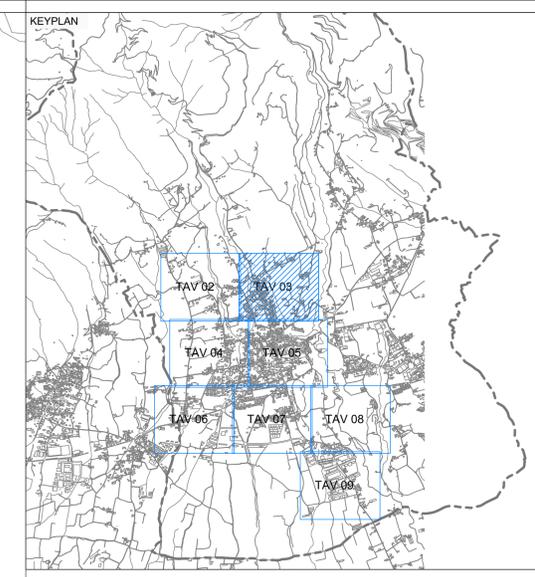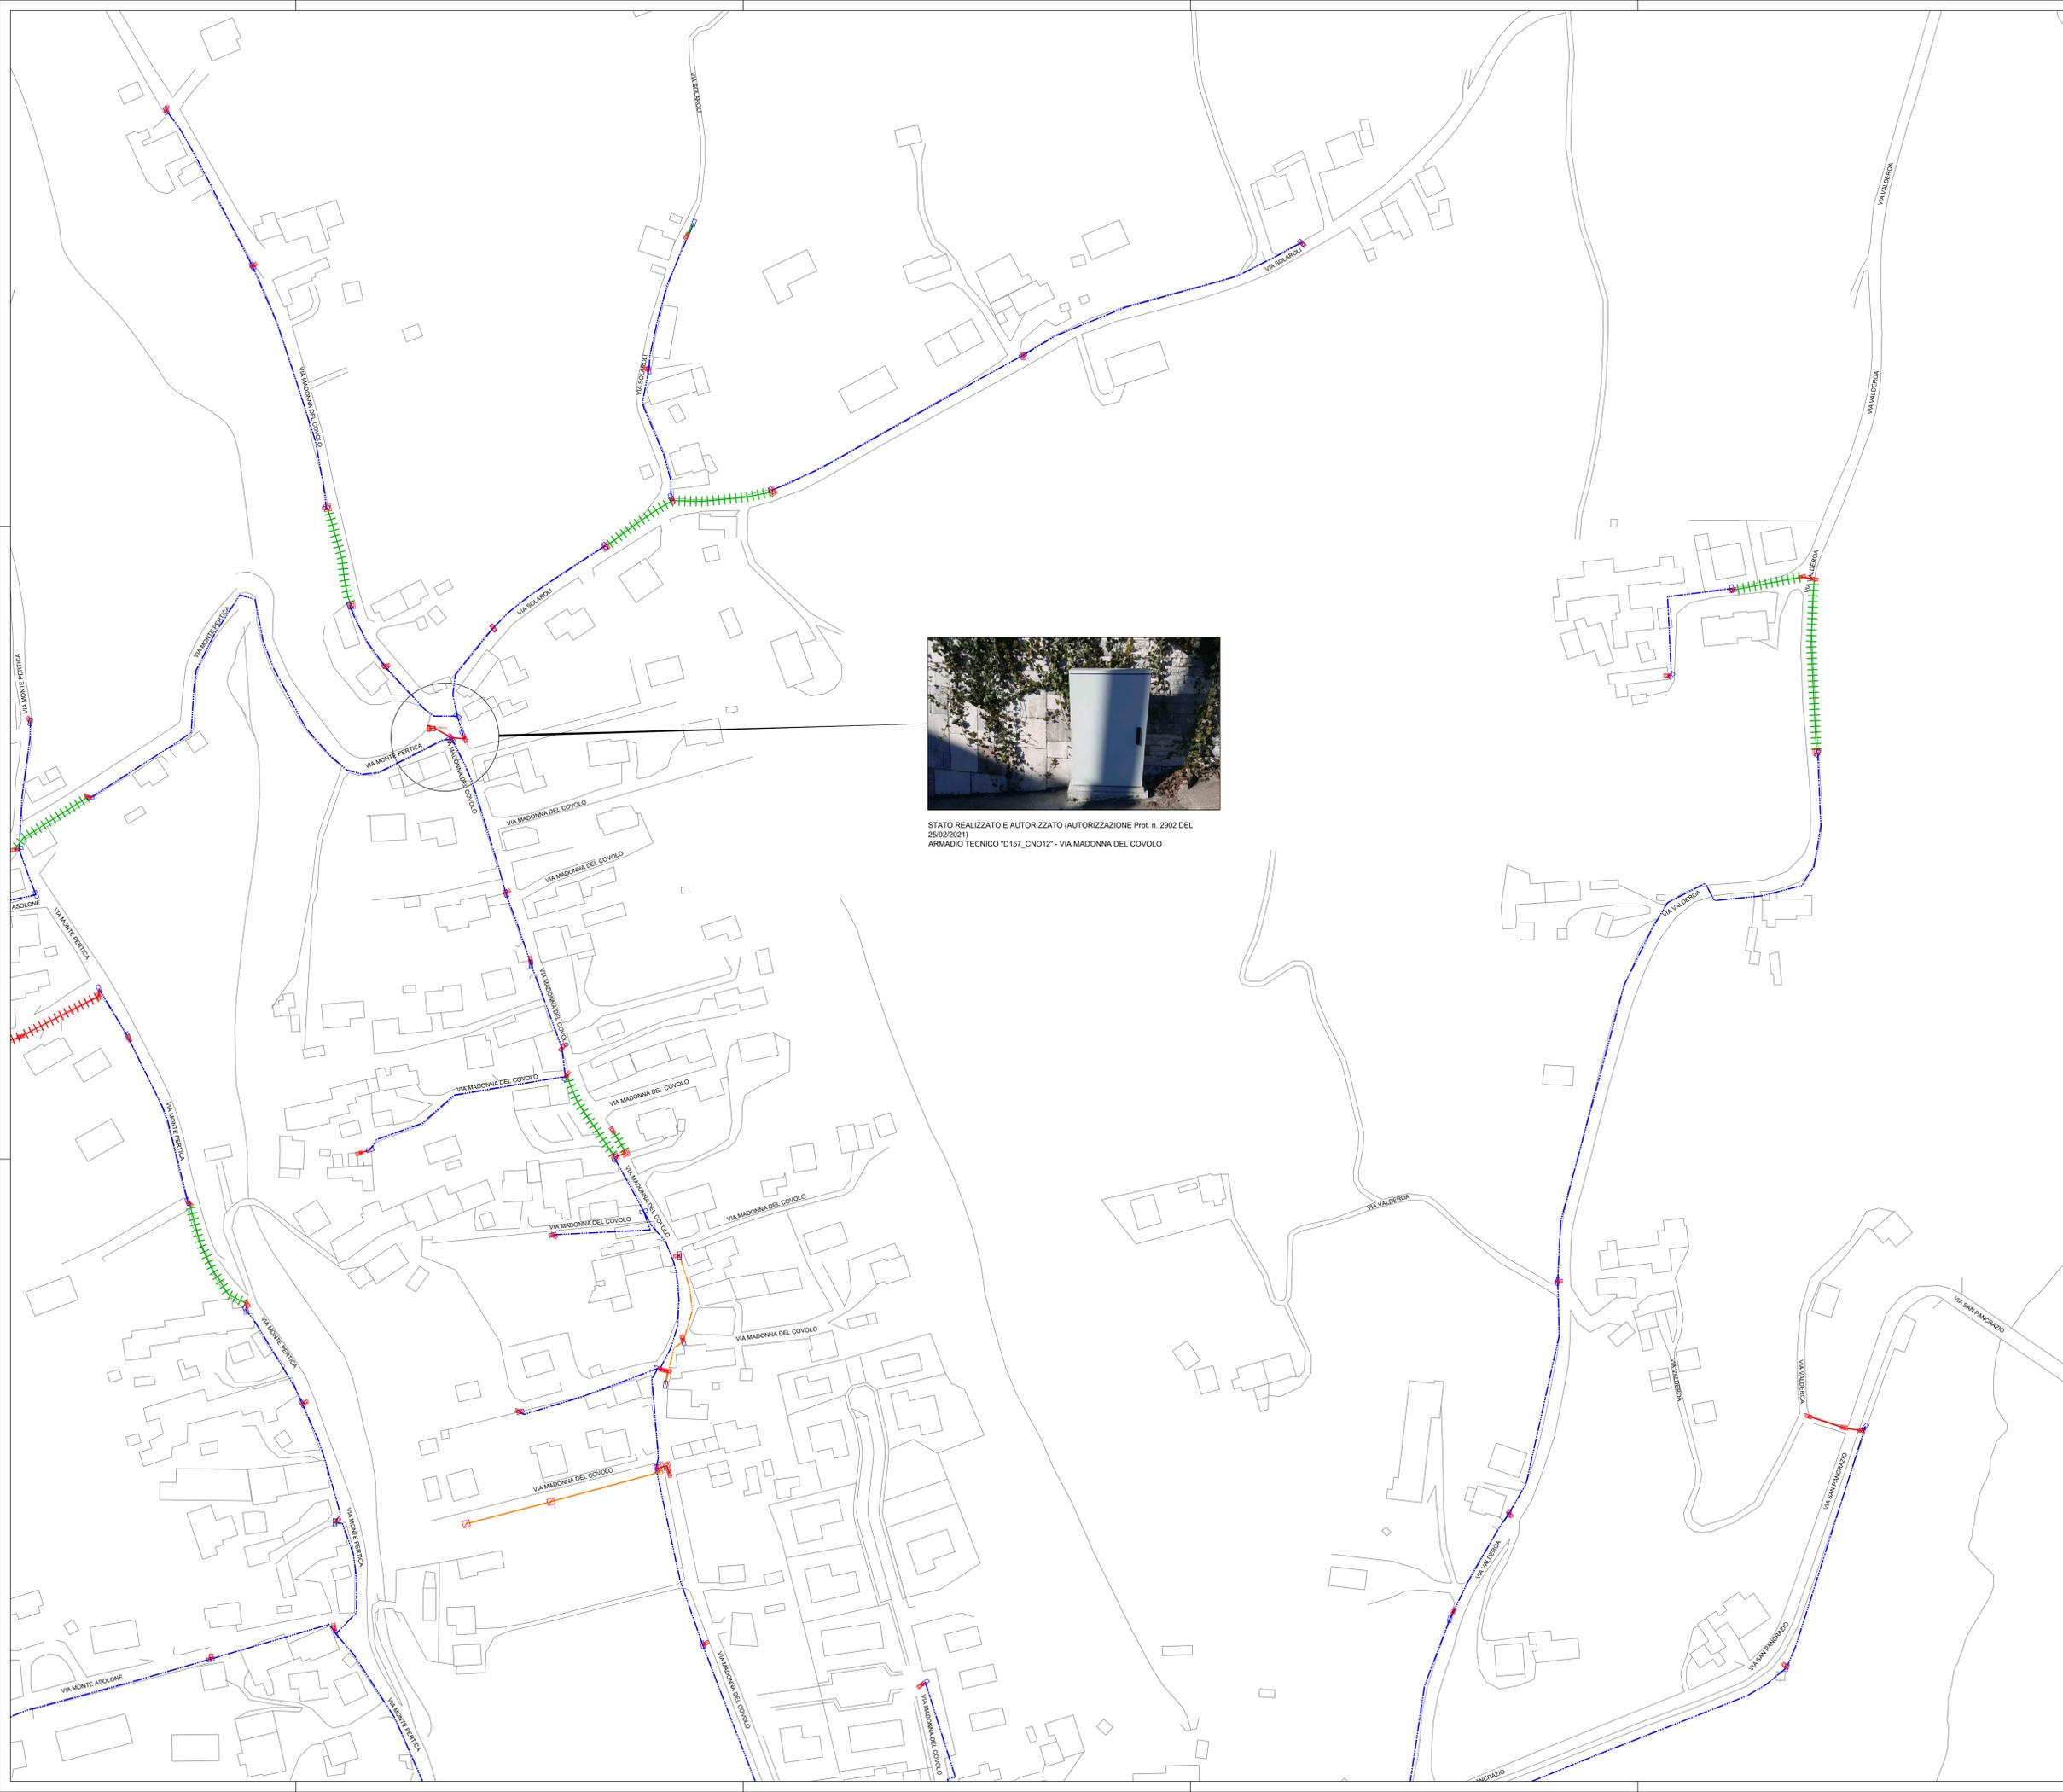

STATO REALIZZATO E AUTORIZZATO (AUTORIZZAZIONE Prot. n. 2902 DEL 25/02/2021)  
ARMADIO TECNICO "D157\_CNO12" - VIA MADONNA DEL COVOLO

- LEGENDA SIMBOLOGIA INFRASTRUTTURE:**
- Trincea
  - Trincea Pregiata
  - Trincea Sterrata
  - Minitrincea
  - No Dig
  - Rete Interrata ED
  - Rete Aerea ED
  - Rete Interrata Altri Operatori
  - Rete Aerea Altri Operatori
  - Rete Interrata Illuminazione Pubblica
  - Rete Aerea Illuminazione Pubblica
  - Canala VTR/FeZn staffata
  - Rete Infratel Esistente Interrata
  - Pozzetto 76x40
  - Pozzetto 45x45
  - Pozzetto 90x70
  - Pozzetto 40x15
  - Pozzetto 125x80
  - ROE diramatore aereo
  - ROE interrato (permessato come 90x70)
  - ROE diramatore interrato (permessato come pozzetto 40x15)
  - CNO
  - ROE a colonnina
  - Armadio stradale CAB8
  - Armadio stradale CABS4
  - Armadio stradale CABSF
  - Giunto Comunale = pozzetto 125x80
  - Pac Pal
  - Centrali Telecom
  - BTS
  - Armadio Telecom
  - Nuova Palifica
  - Rete Aerea nuova in facciata
  - Palo nuova posa
  - Palo esistente

--- CONFINE COMUNALE

**INVITALIA**  
Infratel Italia SpA

REALIZZAZIONE, POSA IN OPERA E SERVIZIO DI MANUTENZIONE  
DI IMPIANTI IN FIBRA OTTICA

CONCEDENTE  
**INVITALIA**  
Infratel Italia SpA  
VIALE AMERICA 201 - 00144 - ROMA

COMMITTENTE  
**open fiber**  
REGIONAL MANAGER CLUSTER C&D  
REGIONE VENETO  
ALBERTO SPERANDIO

PROGETTISTA  
Ing. Diego Da Ros



**ISTANZA DI AUTORIZZAZIONE**

<b>PLANIMETRIA DI DETTAGLIO</b> <b>COMUNE DI PIEVE DEL GRAPPA</b> FRAZIONE DI CRESpano DEL GRAPPA		DATA: 20/02/2023 CODICE PROGETTO: VeI3CrespanodelG
REVISIONE: 1.0 DATA: 31/10/2019 ACCORDAMENTO: PRATICA Prot. 084746-084748 del 12/11/2019 - AUTORIZZAZIONE Prot. 2908 del 25/02/2021	REVISIONE: 1.1 DATA: 20/02/2023 ACCORDAMENTO: PRATICA AS BUILT	REVISIONE: 1.2 DATA: - ACCORDAMENTO: -
SCALA: 1:1000 NOME FILE: CRESpano_D_G-PL-11458		TAVOLA: 03







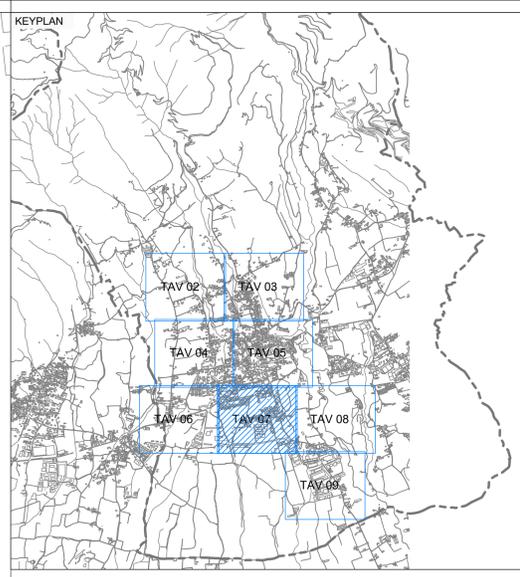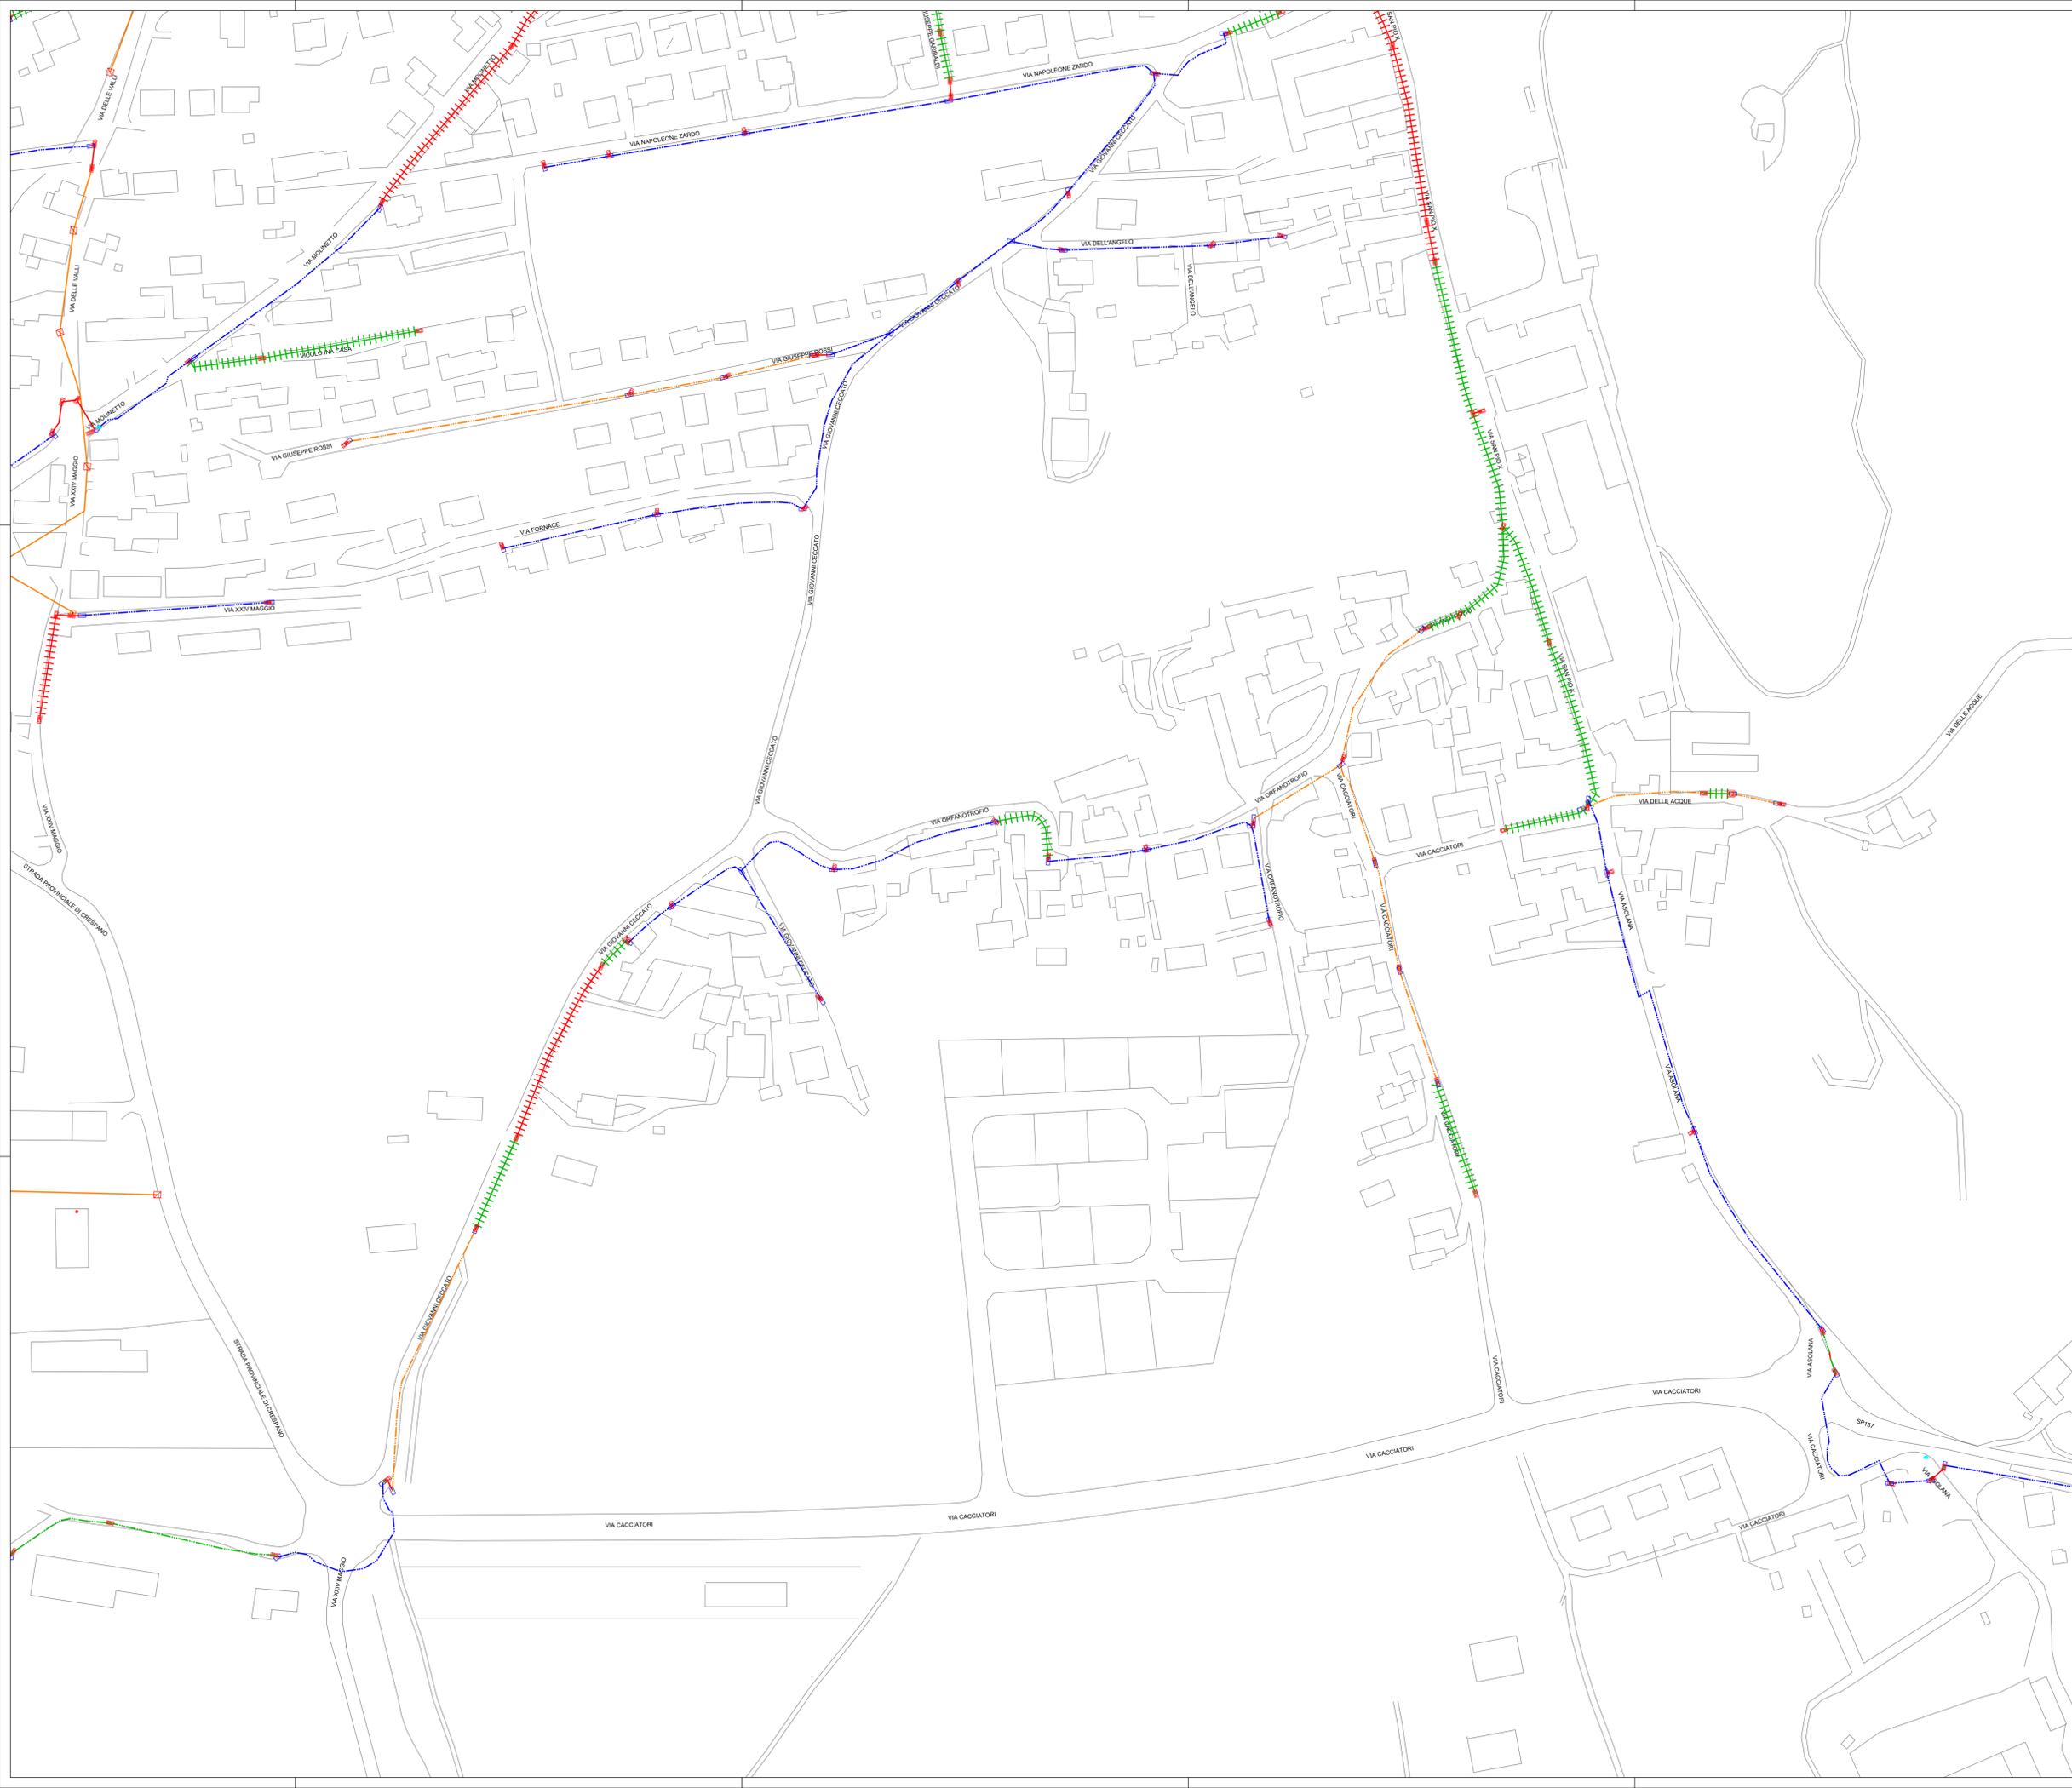

- LEGENDA SIMBOLOGIA INFRASTRUTTURE:**
- Trincea
  - Trincea Pregiata
  - Trincea Sterrato
  - Minitrincea
  - Microtrincea
  - No Dig
  - Rete Interrata ED
  - Rete Aerea ED
  - Rete Interrata Altri Operatori
  - Rete Aerea Altri Operatori
  - Rete Interrata Illuminazione Pubblica
  - Rete Aerea Illuminazione Pubblica
  - Canala VTR/FeZn staffata
  - Rete Infratel Esistente Interrata
  - Pozzetto 76x40
  - Pozzetto 45x45
  - Pozzetto 90x70
  - Pozzetto 40x15
  - Pozzetto 125x80
  - ROE diramatore aereo
  - ROE interrato (permessato come 90x70)
  - ROE diramatore interrato (permessato come pozzetto 40x15)
  - CNO
  - ROE a colonnina
  - Armadio stradale CAB8
  - Armadio stradale CABS4
  - Armadio stradale CABSF
  - Giunto Comunale = pozzetto 125x80
  - Pac Pal
  - Centrali Telecom
  - BTS
  - Armadio Telecom
  - Nuova Palifica
  - Rete Aerea nuova in facciata
  - Palo nuova posa
  - Palo esistente
- CONFINE COMUNALE

**INVITALIA**  
Infratel Italia SpA

**REALIZZAZIONE, POSA IN OPERA E SERVIZIO DI MANUTENZIONE  
DI IMPIANTI IN FIBRA OTTICA**


CONCEDENTE  
**INVITALIA**  
Infratel Italia SpA  
VIALE AMERICA 201 - 00144 - ROMA

COMMITTENTE  
**open fiber**  
REGIONAL MANAGER CLUSTER C&D  
REGIONE VENETO  
ALBERTO SPERANDIO

PROGETTISTA  
Ing. Diego Da Ros

**ISTANZA DI AUTORIZZAZIONE**

<b>PLANIMETRIA DI DETTAGLIO COMUNE DI PIEVE DEL GRAPPA</b>		DATA 20/02/2023	VERIFICATO VS
FRAZIONE DI CRESPANO DEL GRAPPA		CODICE PROGETTO VeisCrespanodelG	TAVOLA 07
REVISIONE 1.0 1.1 1.2	DATA 31/10/2016 20/02/2023 -	ACCORREMENTI PRATICA PAV. 086476 e 086478 del 12/11/2016 - AUTORIZZATA (prov. 2008 del 20/02/2021) PRATICA AS BUILT	SCALA 1:1000 NOME FILE CRESPANO_D_G-PL-11-458

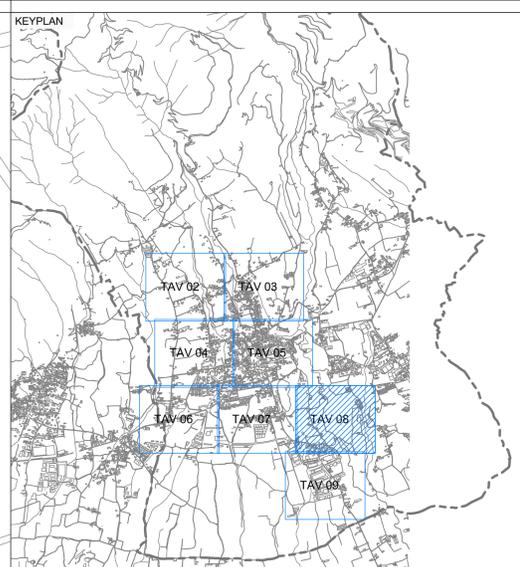

**LEGENDA SIMBOLOGIA INFRASTRUTTURE:**

- Trincea
- Trincea Pregiata
- Trincea Sterrato
- Minitrincea
- Microtrincea
- No Dig
- Rete Interrata ED
- Rete Aerea ED
- Rete Interrata Altri Operatori
- Rete Aerea Altri Operatori
- Rete Interrata Illuminazione Pubblica
- Rete Aerea Illuminazione Pubblica
- Canala VTR/FeZn staffata
- Rete Infratel Esistente Interrata
- Pozzetto 76x40
- Pozzetto 45x45
- Pozzetto 90x70
- Pozzetto 125x80
- Pozzetto 40x15
- ROE aereo
- ROE diramatore aereo
- ROE interrato (permessato come 90x70)
- ROE diramatore interrato (permessato come pozzetto 40x15)
- CNO
- ROE a colonnina
- Armadio stradale CAB8
- Armadio stradale CABS4
- Armadio stradale CABSF
- Giunto Comunale = pozzetto 125x80
- Pac Pal
- Centrali Telecom
- BTS
- Armadio Telecom
- Nuova Palifica
- Rete Aerea nuova in facciata
- Palo nuova posa
- Palo esistente

--- CONFINE COMUNALE



**REALIZZAZIONE, POSA IN OPERA E SERVIZIO DI MANUTENZIONE  
DI IMPIANTI IN FIBRA OTTICA**

CONCEDENTE



Invratel Italia SpA  
VIALE AMERICA 201 - 00144 - ROMA

COMMITTENTE



REGIONAL MANAGER CLUSTER C&D  
REGIONE VENETO  
ALBERTO SPERANDIO

PROGETTISTA



Ing. Diego Da Ros

**ISTANZA DI AUTORIZZAZIONE**

<p><b>PLANIMETRIA DI DETTAGLIO COMUNE DI PIEVE DEL GRAPPA</b></p> <p>FRAZIONE DI CRESpano DEL GRAPPA</p>		<p>DATA</p> <p>20/02/2023</p>	<p>VS</p>	
<p>REVISIONE</p> <p>1.0</p> <p>31/10/2019</p> <p>1.1</p> <p>20/02/2023</p> <p>1.2</p>	<p>DATA</p> <p>31/10/2019</p> <p>20/02/2023</p>	<p>ACCORDAMENTI</p> <p>PRATICA Prot. 006476/006476 del 12/11/2019 - AUTORIZZATA (Prot. 2068 del 20/02/2023)</p> <p>PRATICA AS BUILT</p>	<p>SCALA</p> <p>1:1000</p> <p>NOME FILE</p> <p>CRESpano_D_G-PL-1-458</p>	<p>Codice Progetto</p> <p>Vei3CrespanodelG</p> <p>TAVOLA</p> <p>08</p>



ARMADIO TECNICO "D157\_CN02" - STRADA PROVINCIALE DI CRESpano

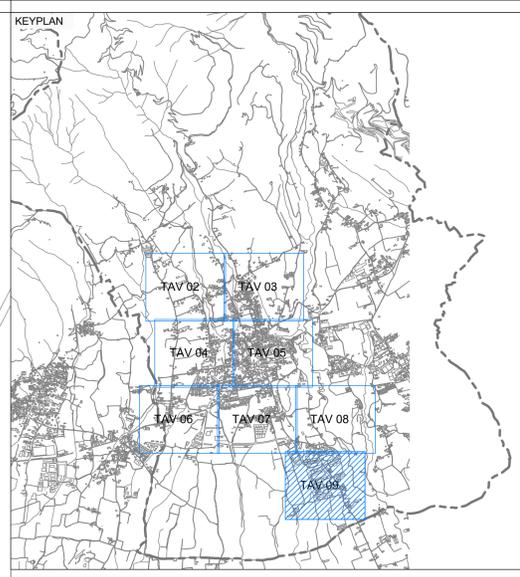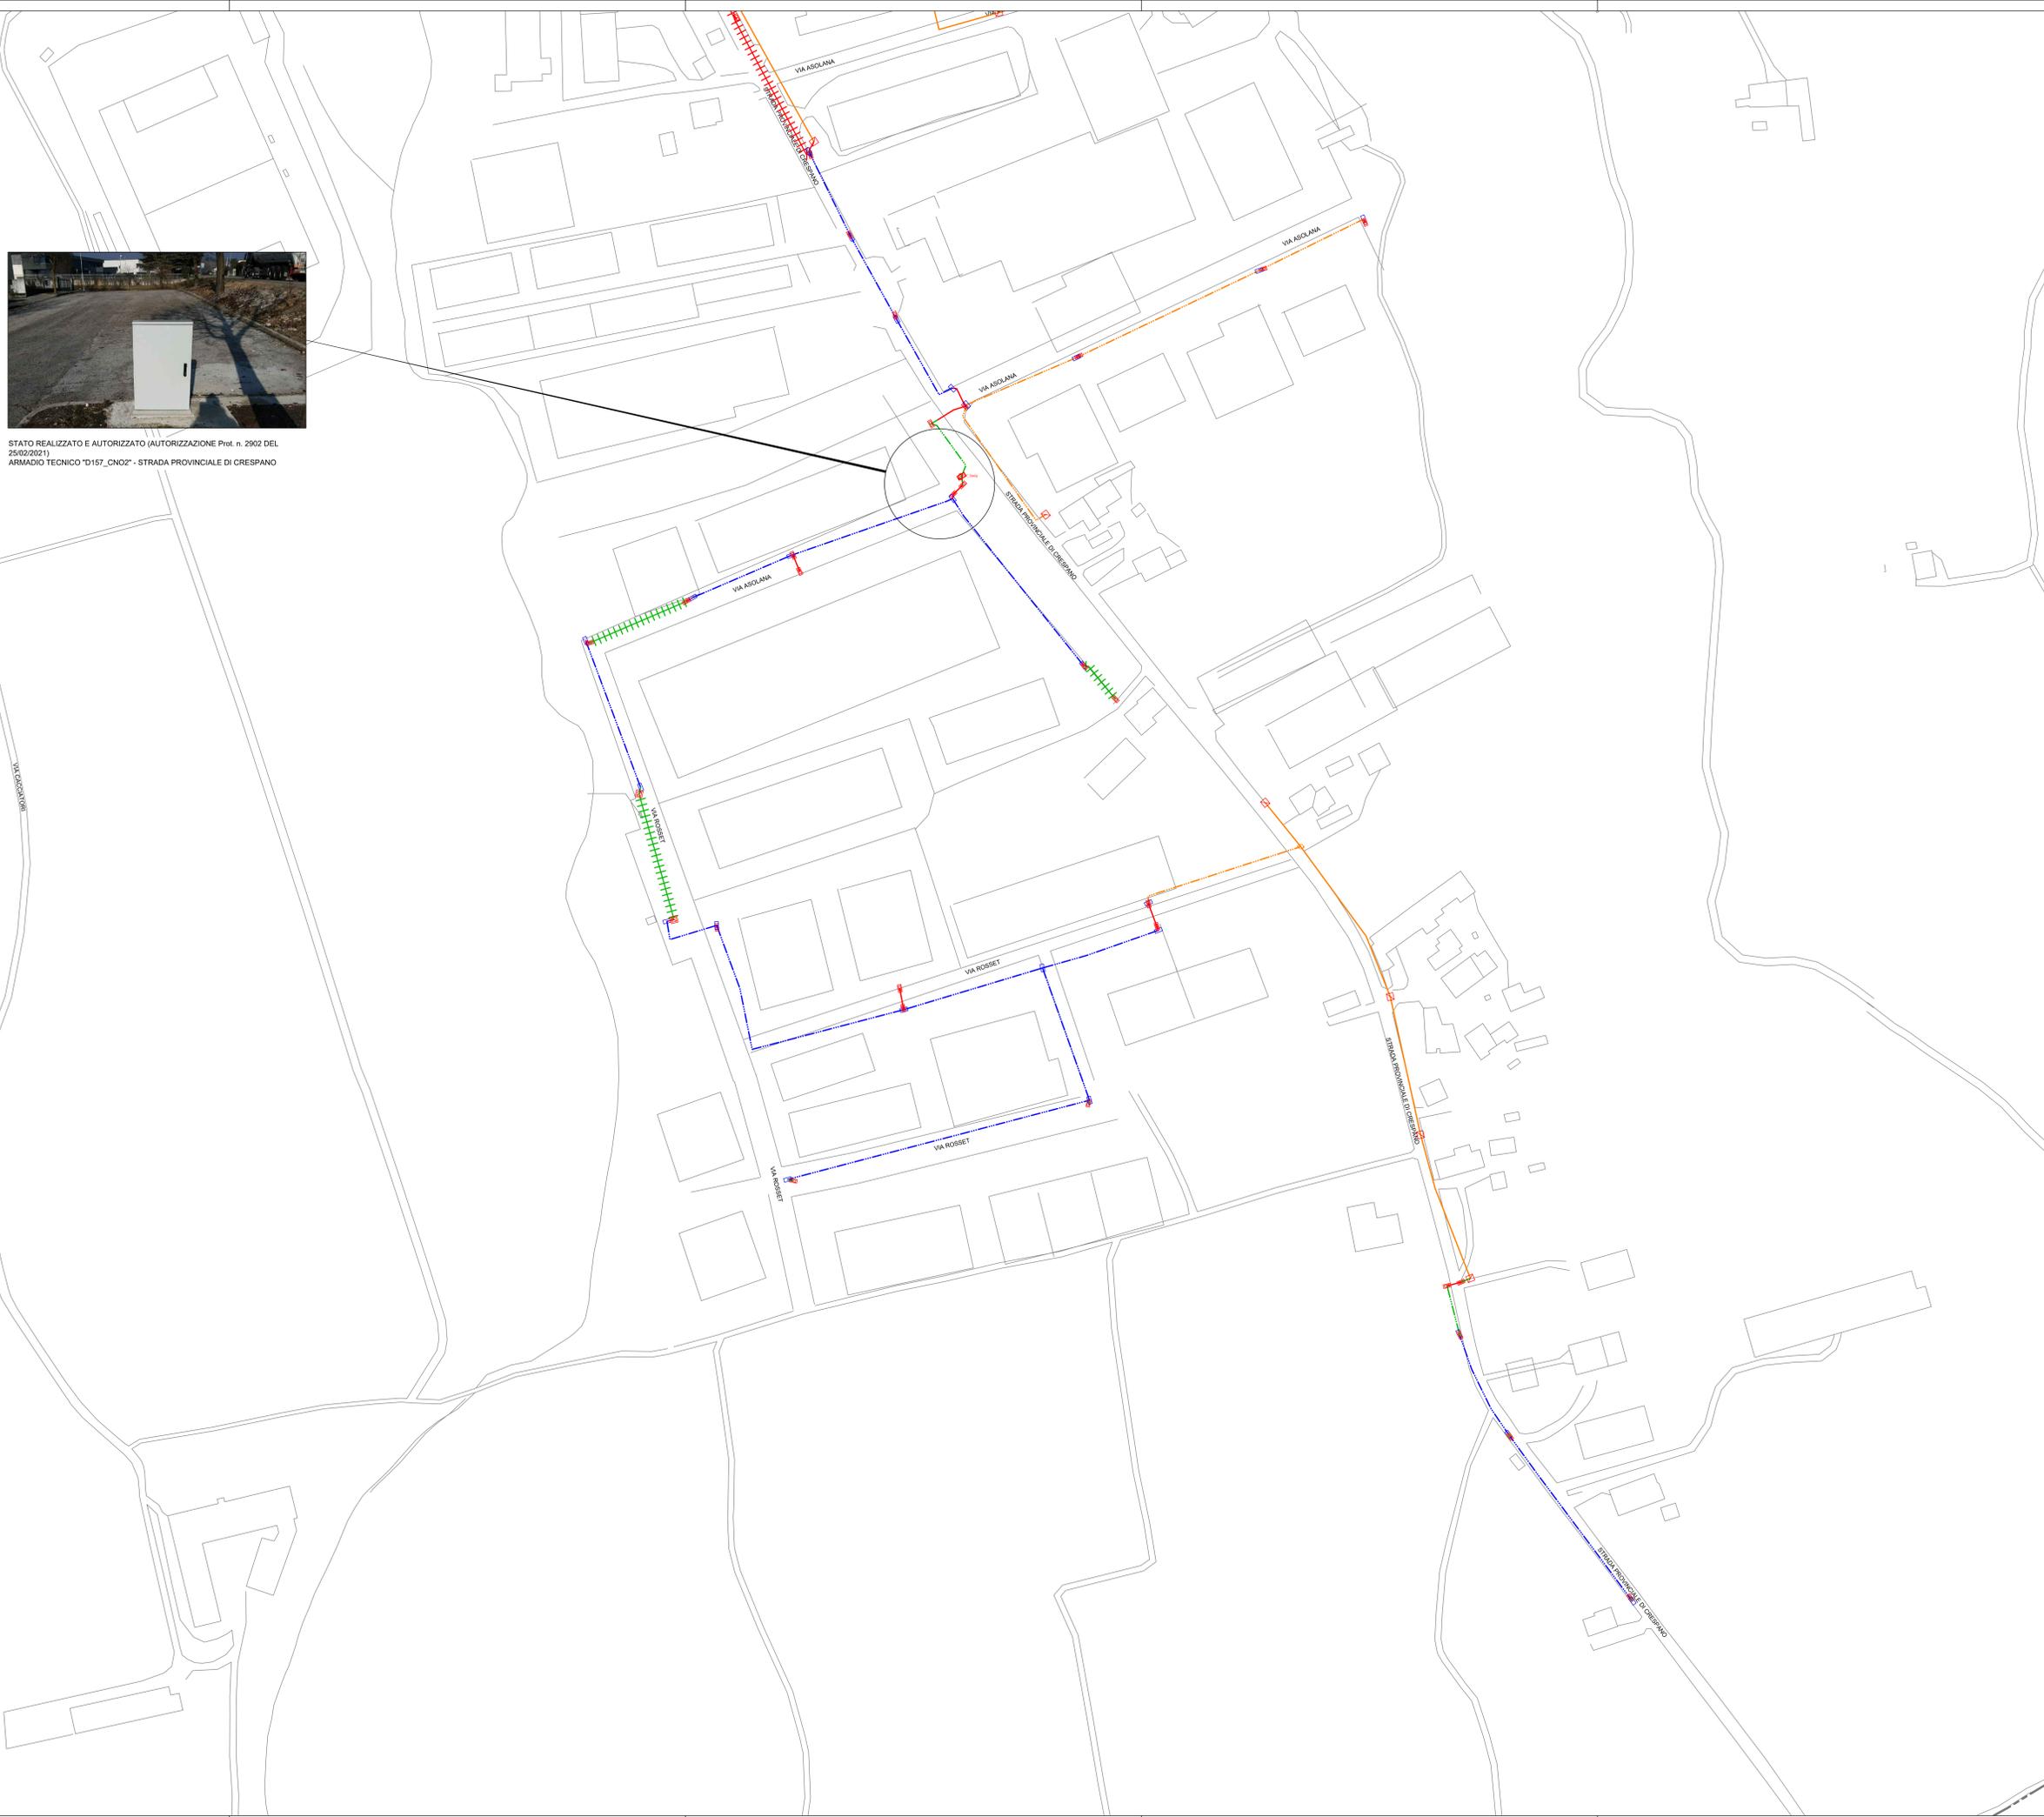

- LEGENDA SIMBOLOGIA INFRASTRUTTURE:**
- Trincea
  - Trincea Pregiata
  - Trincea Sterrato
  - Minitrincea
  - Microtrincea
  - No Dig
  - Rete Interrata ED
  - Rete Aerea ED
  - Rete Interrata Altri Operatori
  - Rete Aerea Altri Operatori
  - Rete Interrata Illuminazione Pubblica
  - Rete Aerea Illuminazione Pubblica
  - Canale VTR/FeZn staffata
  - Rete Infratel Esistente Interrata
  - Pozzetto 76x40
  - Pozzetto 45x45
  - Pozzetto 90x70
  - Pozzetto 125x80
  - Pozzetto 40x15
  - ROE aereo
  - ROE diramatore aereo
  - ROE interrato (permessato come 90x70)
  - ROE diramatore interrato (permessato come pozzetto 40x15)
  - CNO
  - ROE a colonna
  - Armadio stradale CAB8
  - Armadio stradale CAB4
  - Armadio stradale CABSF
  - Giunto Comunale = pozzetto 125x80
  - Pac Pal
  - Centrali Telecom
  - BTS
  - Armadio Telecom
  - Nuova Palifica
  - Rete Aerea nuova in facciata
  - Palo nuova posa
  - Palo esistente
- CONFINE COMUNALE

INVITALIA  
Infratel Italia SpA

**REALIZZAZIONE, POSA IN OPERA E SERVIZIO DI MANUTENZIONE  
DI IMPIANTI IN FIBRA OTTICA**

CONCEDENTE  
INVITALIA  
Infratel Italia SpA  
VIALE AMERICA 201 - 00144 - ROMA

COMMITTENTE  
**open fiber**  
REGIONAL MANAGER CLUSTER C&D  
REGIONE VENETO  
ALBERTO SPERANDIO

PROGETTISTA  
Ing. Diego Da Ros

**ISTANZA DI AUTORIZZAZIONE**

ELENCO		DATA	
PLANIMETRIA DI DETTAGLIO		REDAZIONE	VS
COMUNE DI PIEVE DEL GRAPPA		VERIFICATO	
FRAZIONE DI CRESpano DEL GRAPPA		APPROVATO	
REGIONE VENETO		DATA	20/02/2023
Codice Progetto		SCALA	1:1000
VeisCrespanodelG		NOME FILE	CRESpano_D_G-PL-11458
TAVOLA		09	